


竣 工 図

土木建築設備

W-830479

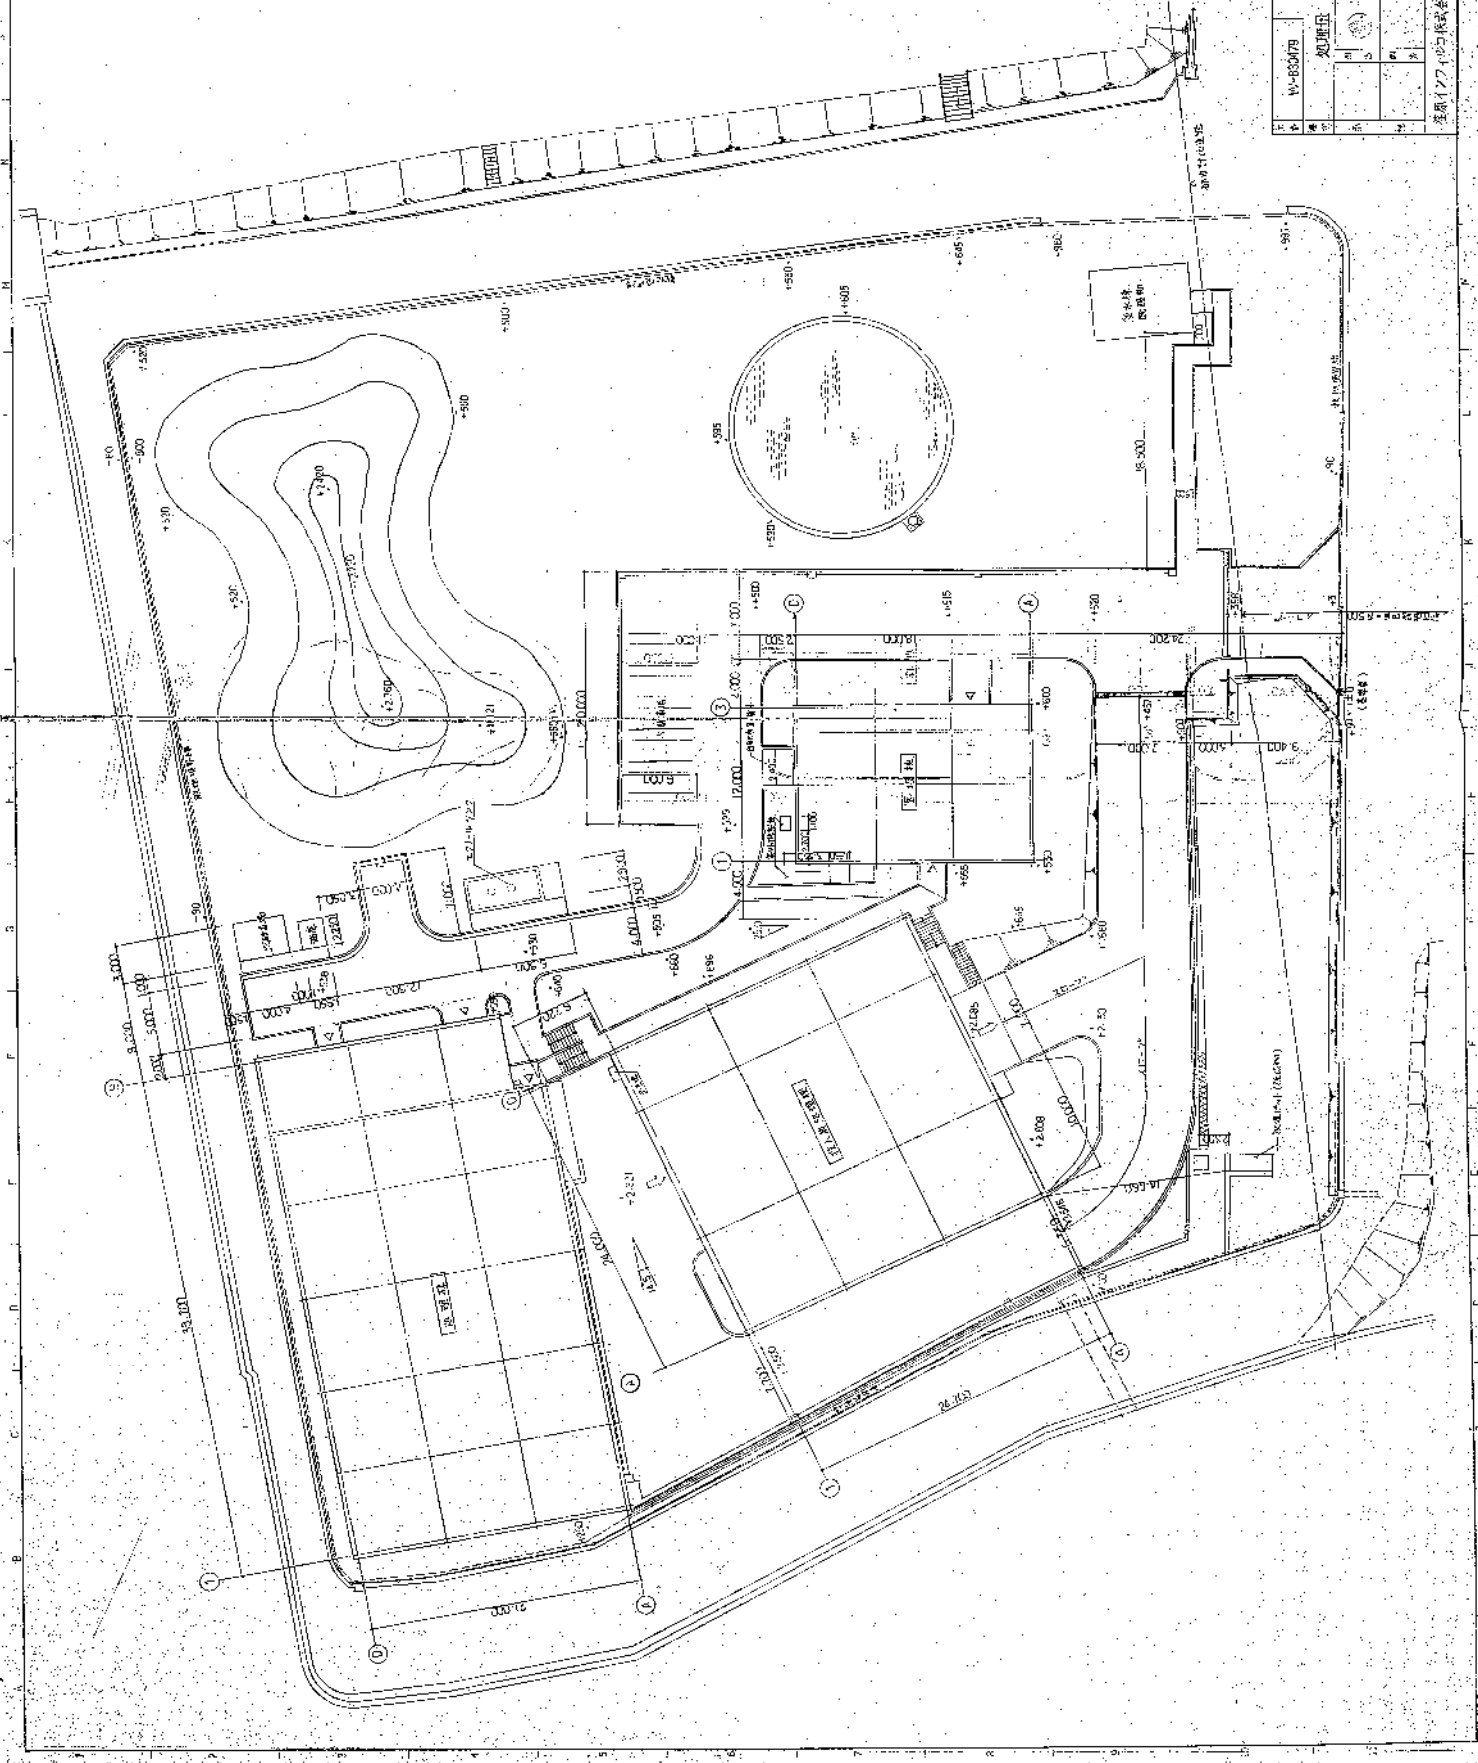
桂原インフラ株式会社

図面目録




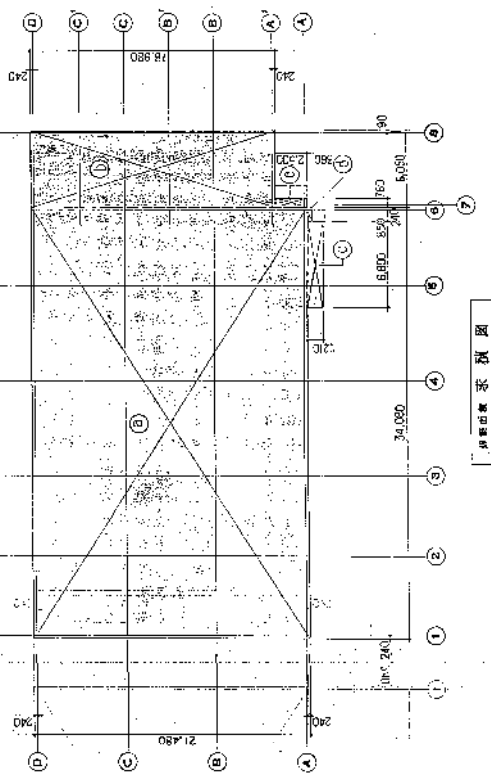[illegible]



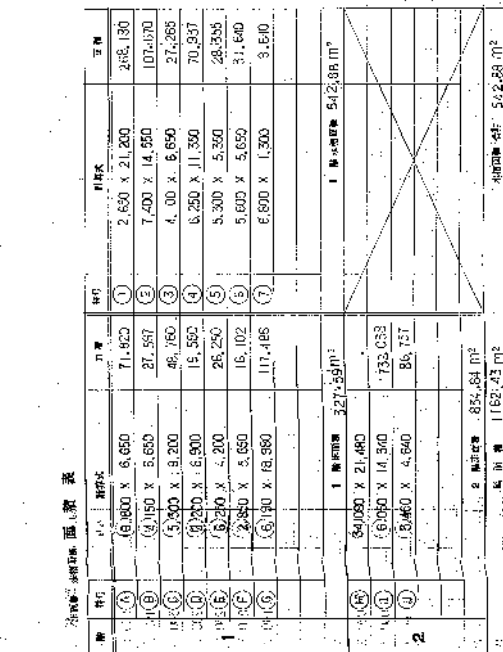
[illegible]

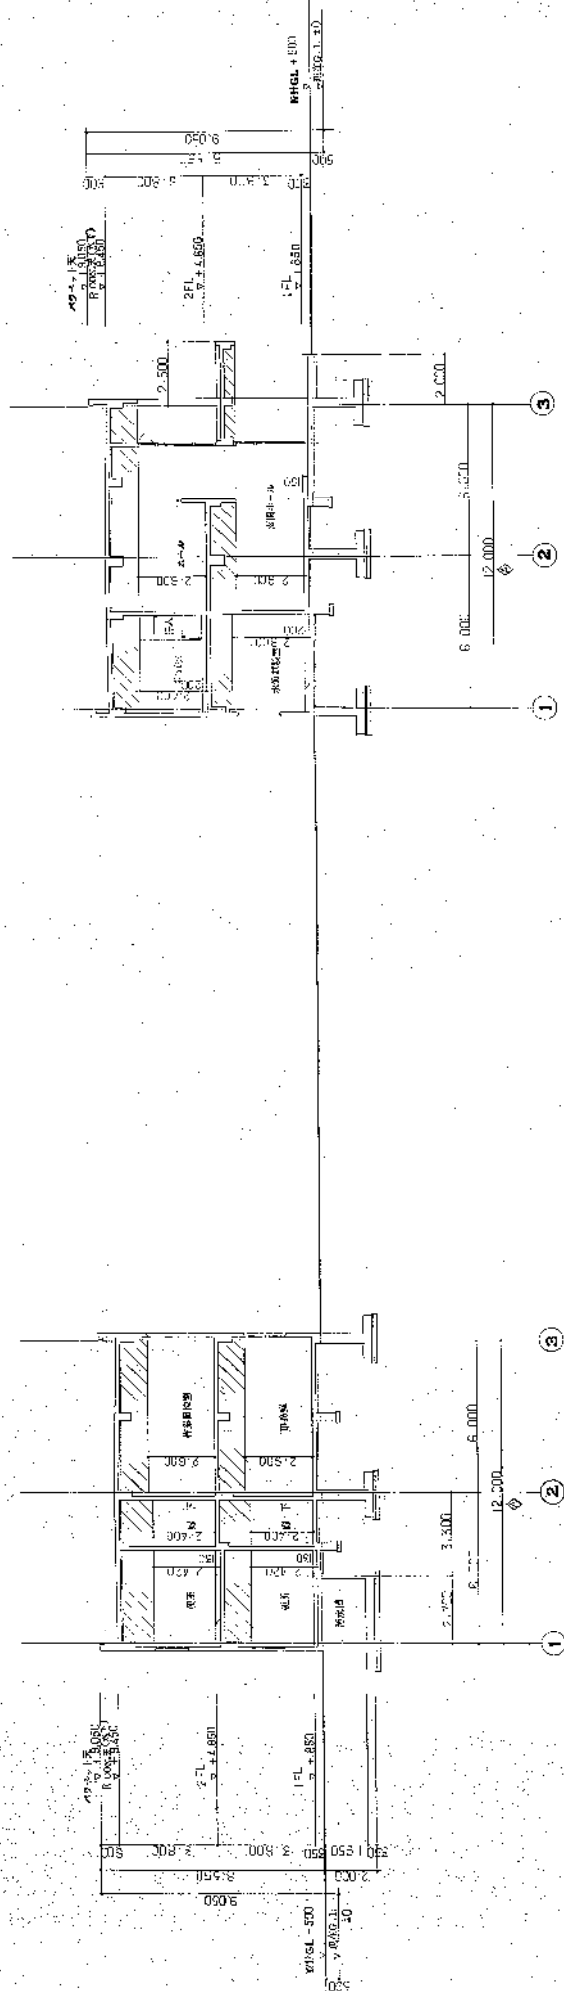


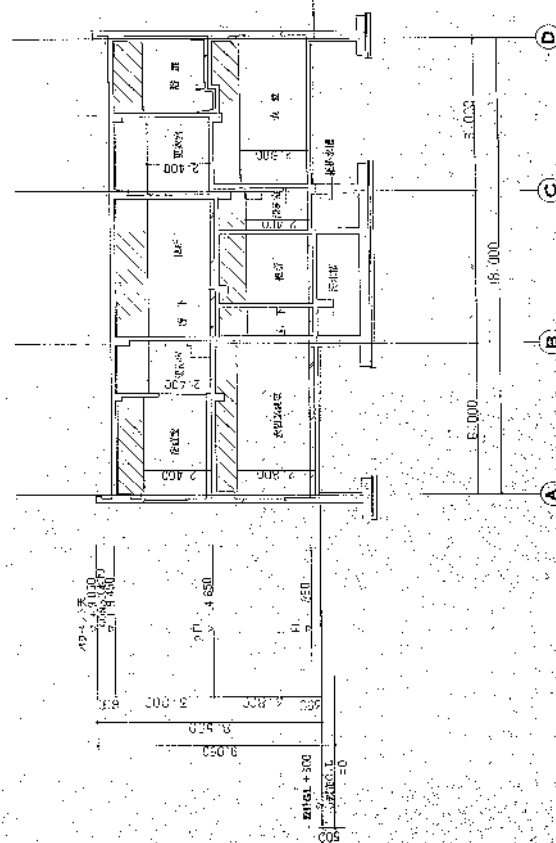

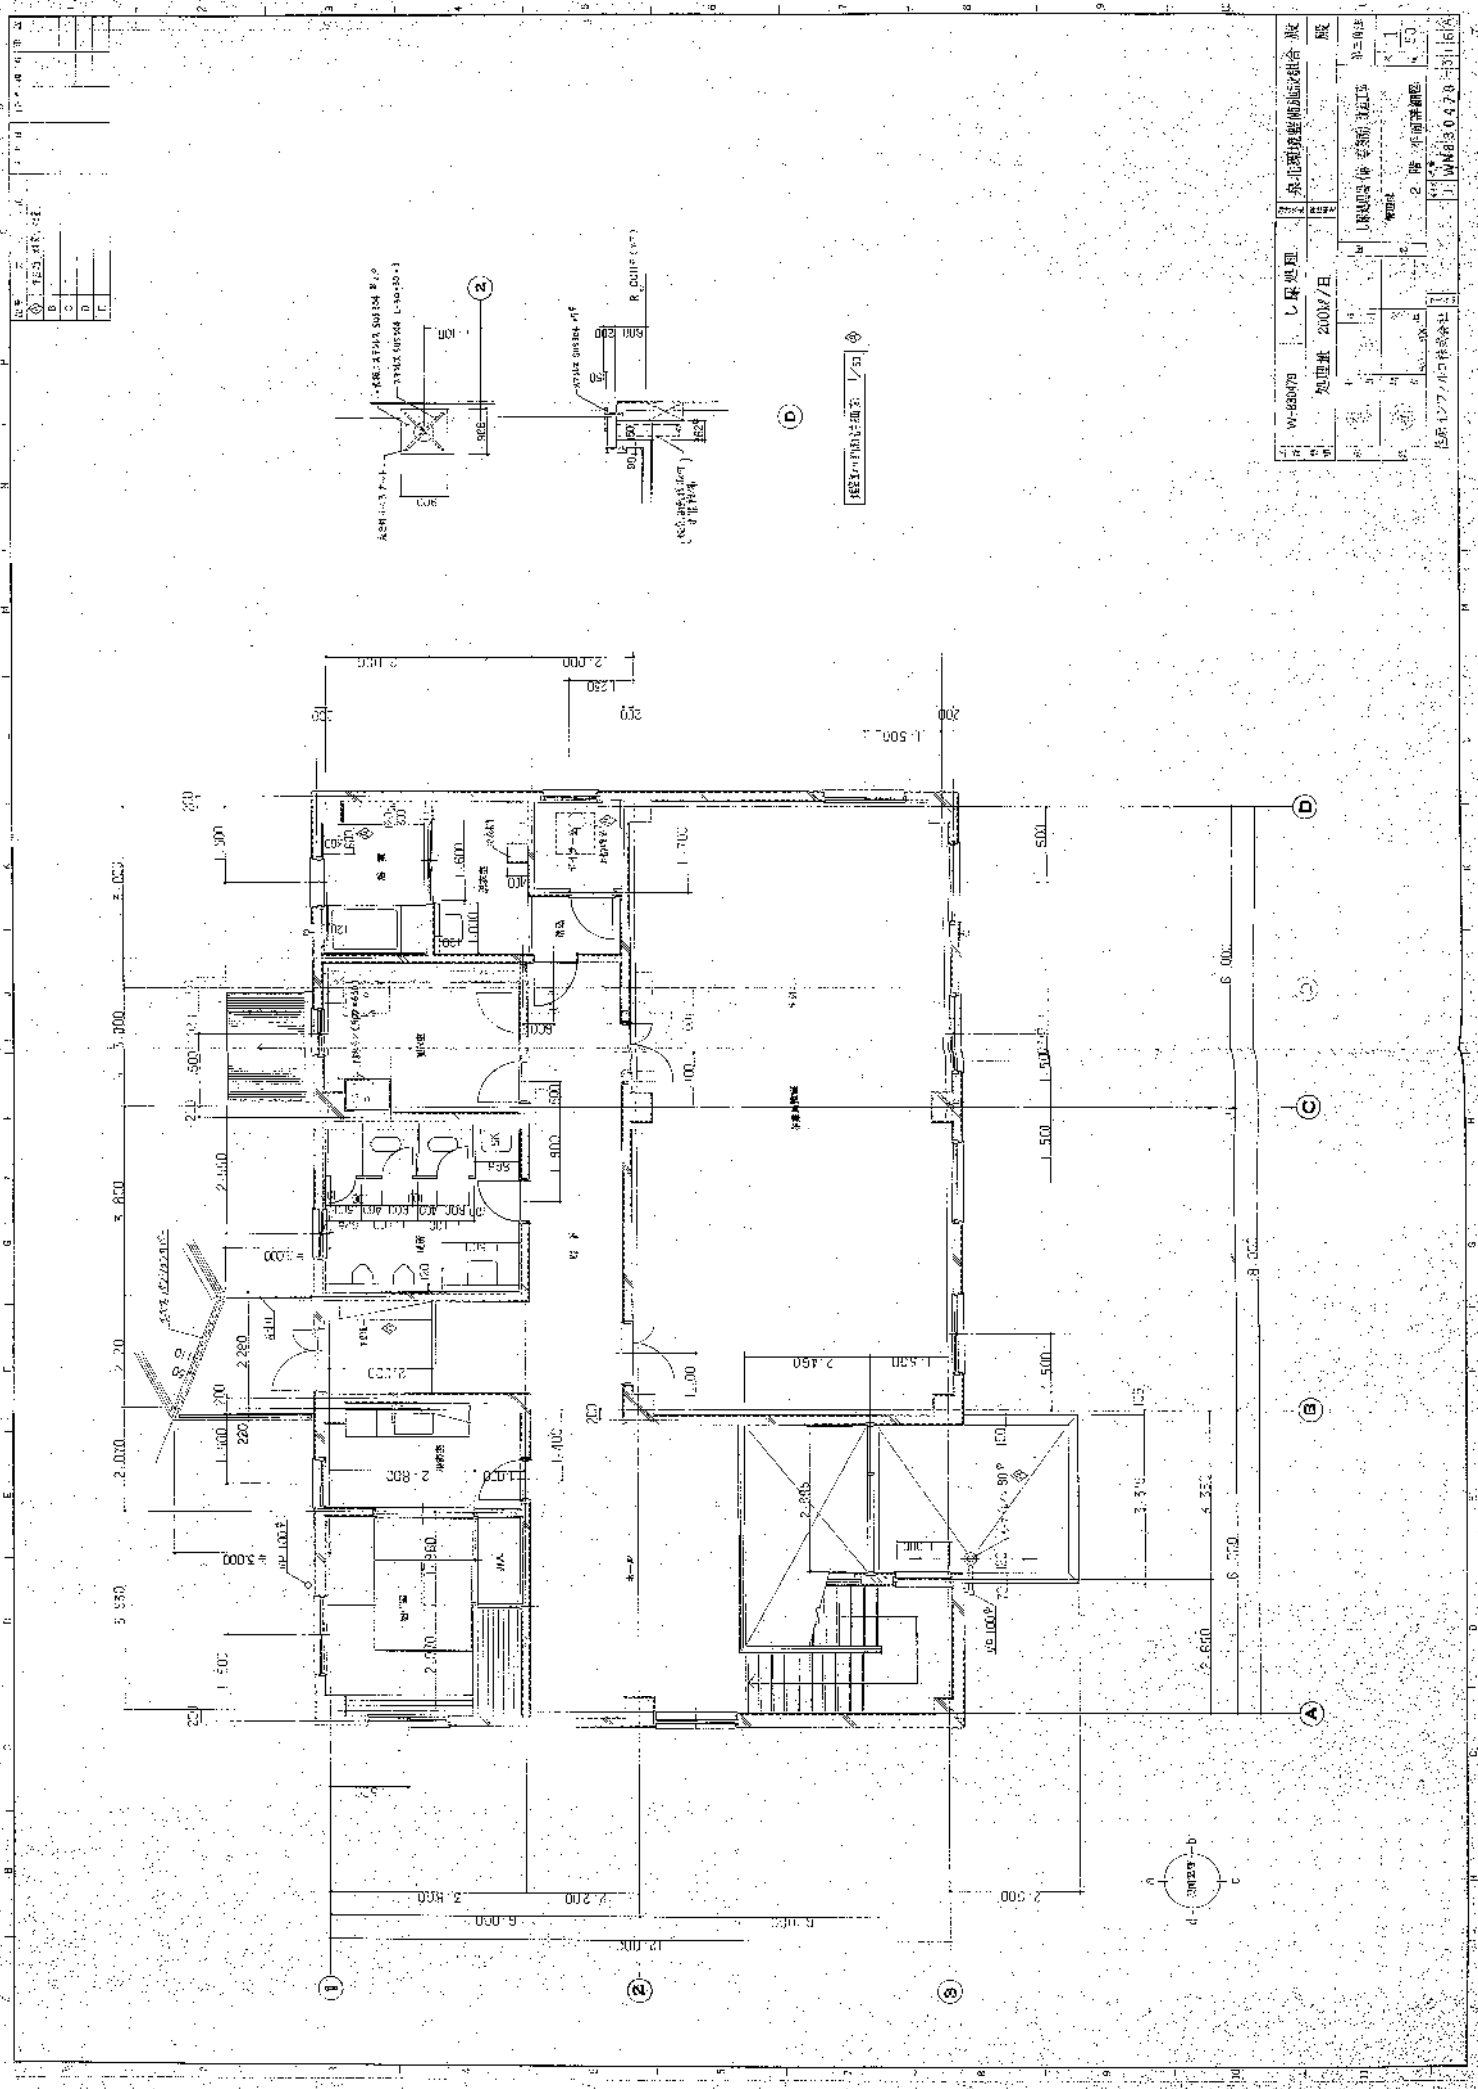



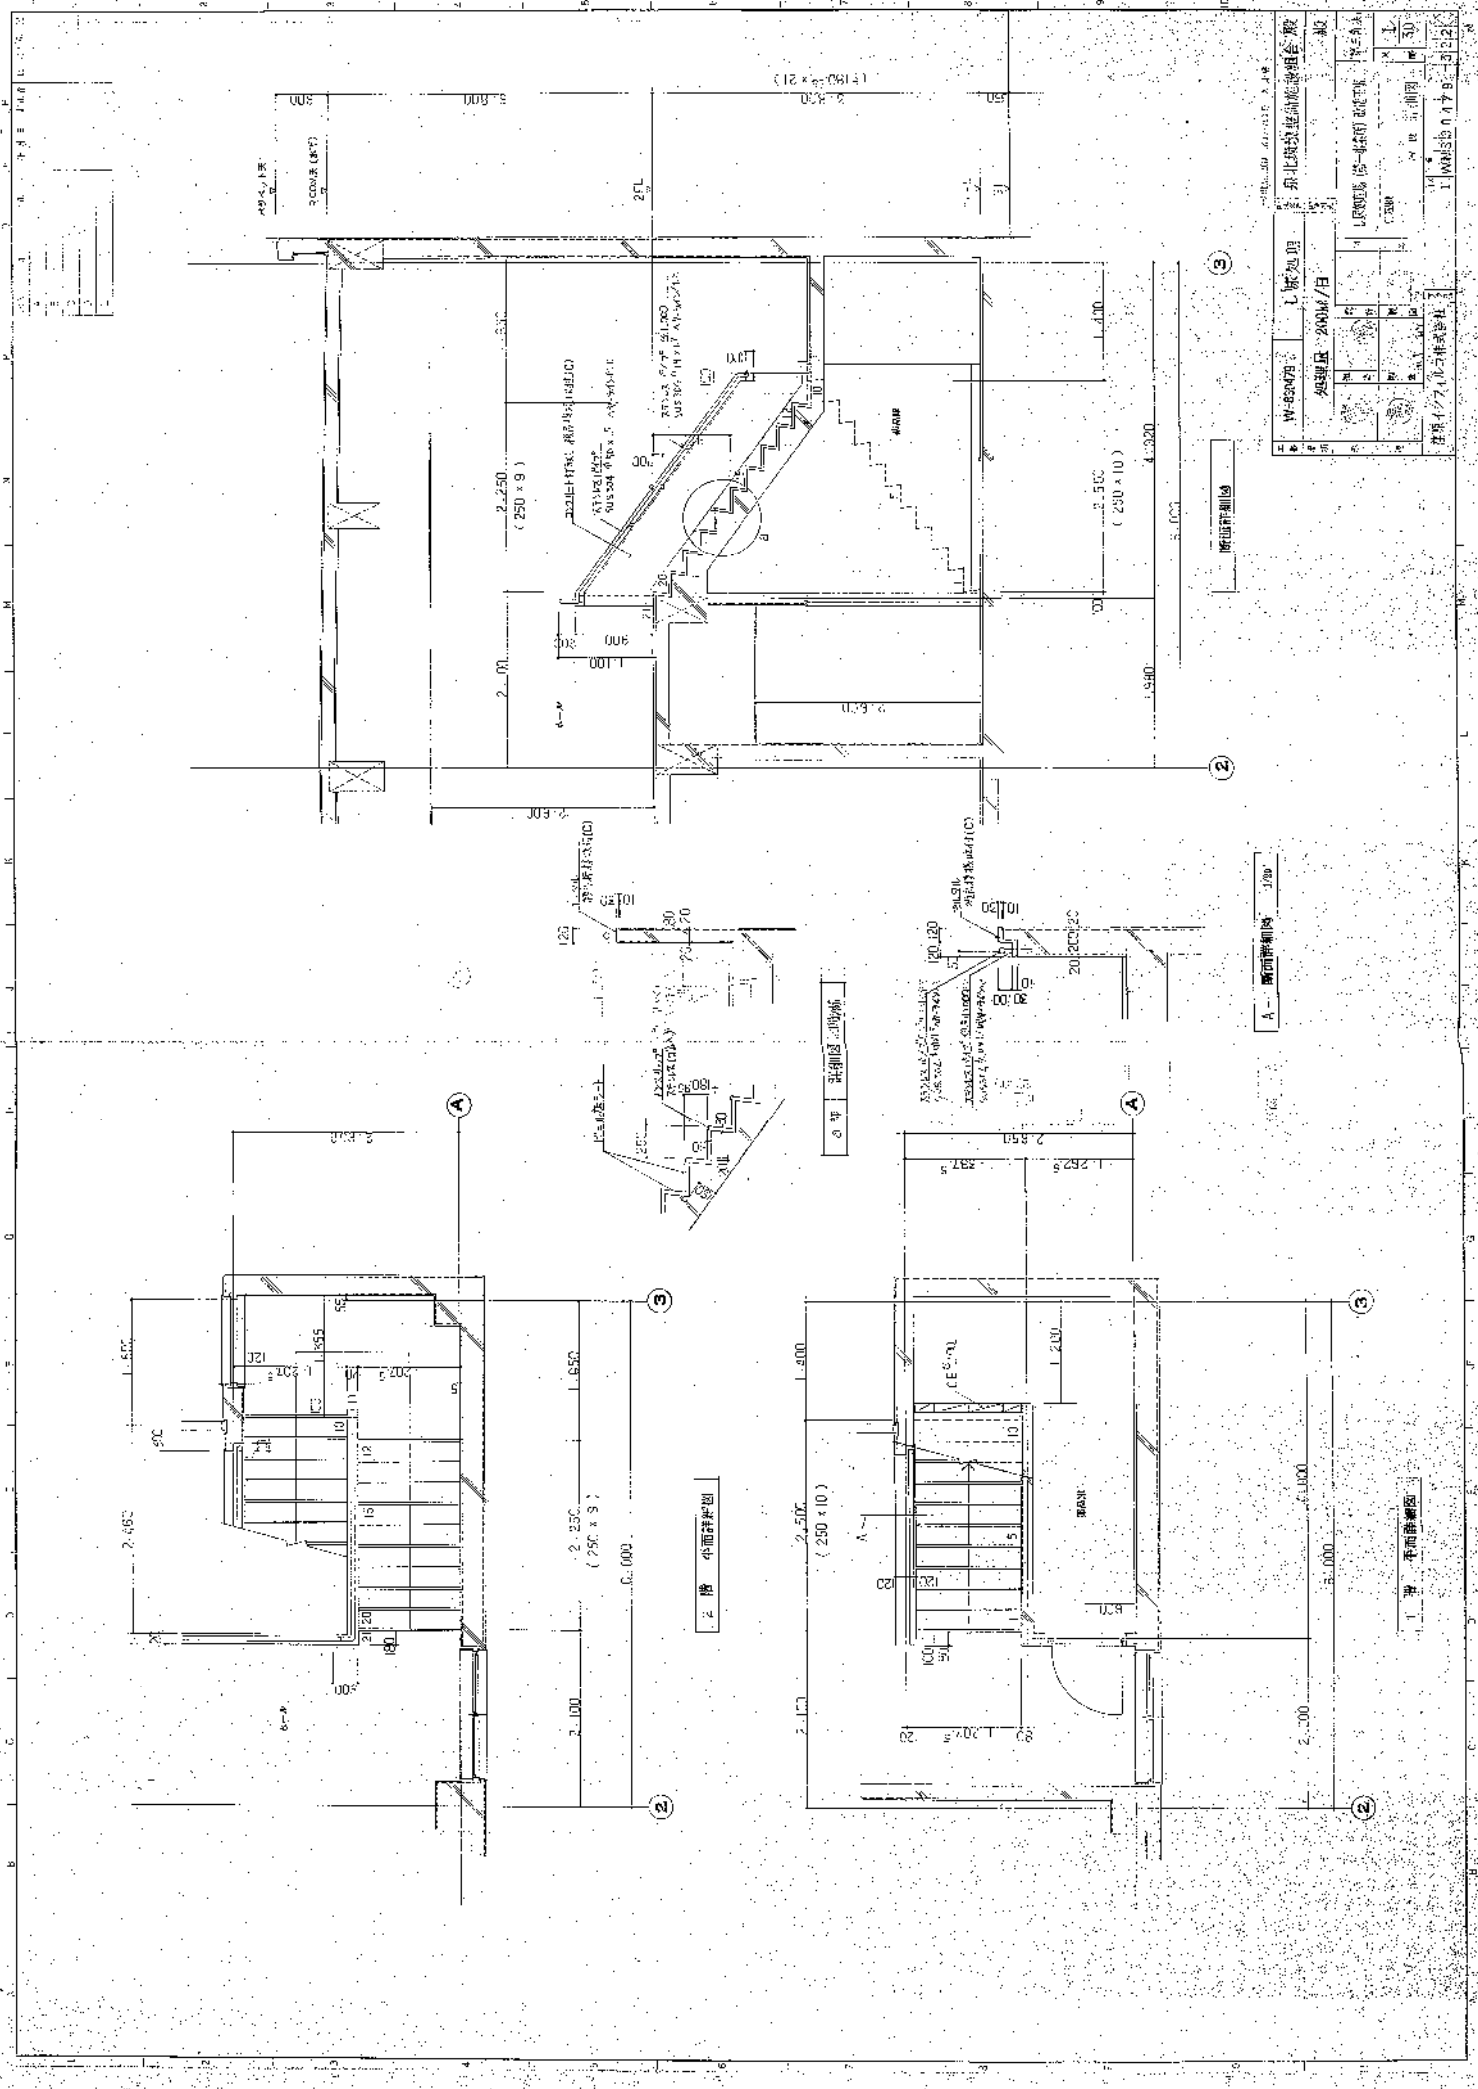

W-6247内		1 版 24 冊	新北建設株式会社	
W-6247内		1 版 24 冊	新北建設株式会社	
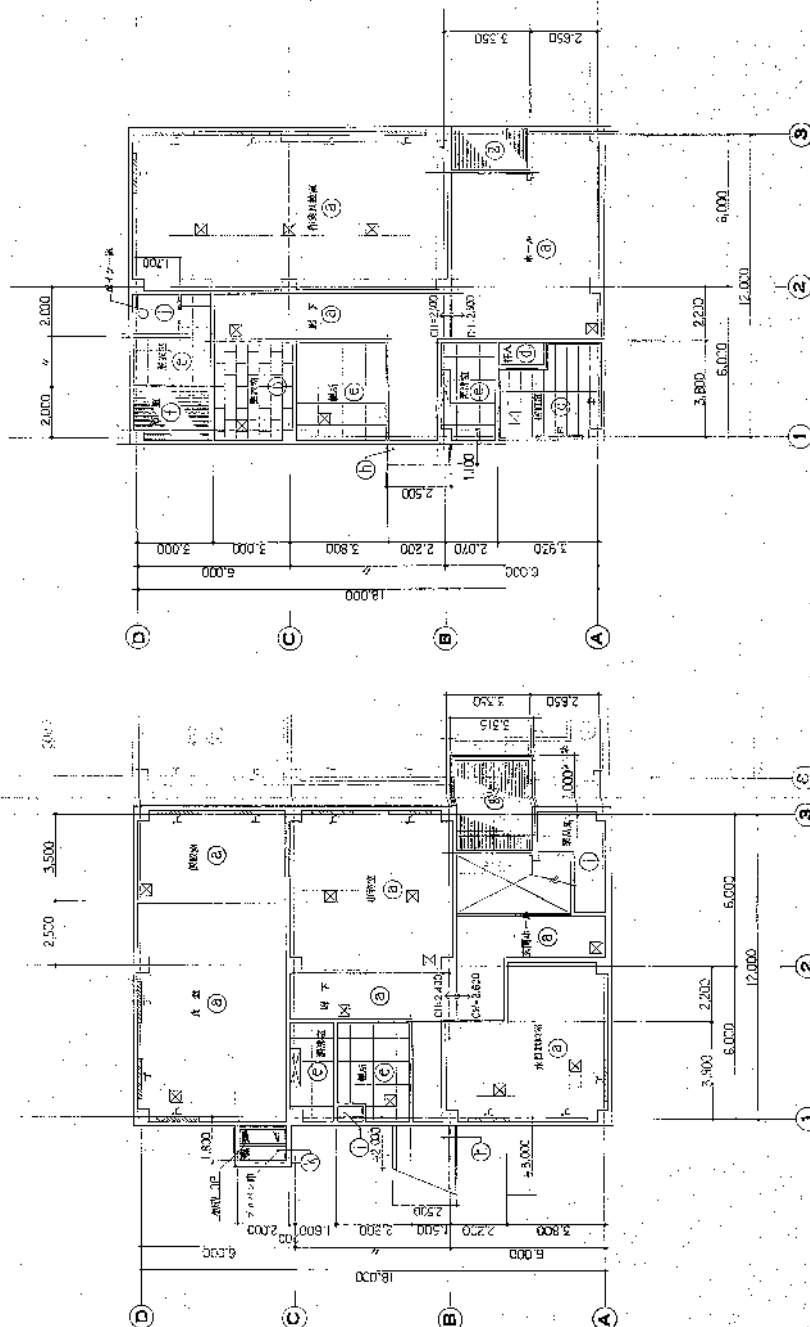



2. 附天井伏図〔1〕


材料	仕上・素材	数量	仕様	仕様・用途
②	コンクリート配筋用 ①区		①	ニールトナリ配筋用配筋用
③	鉄棒石 ①区	10		

W-330479	乙成処理	北北陽影部工務組合 贈
延重量 200kg/1口		
		

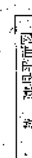[illegible]


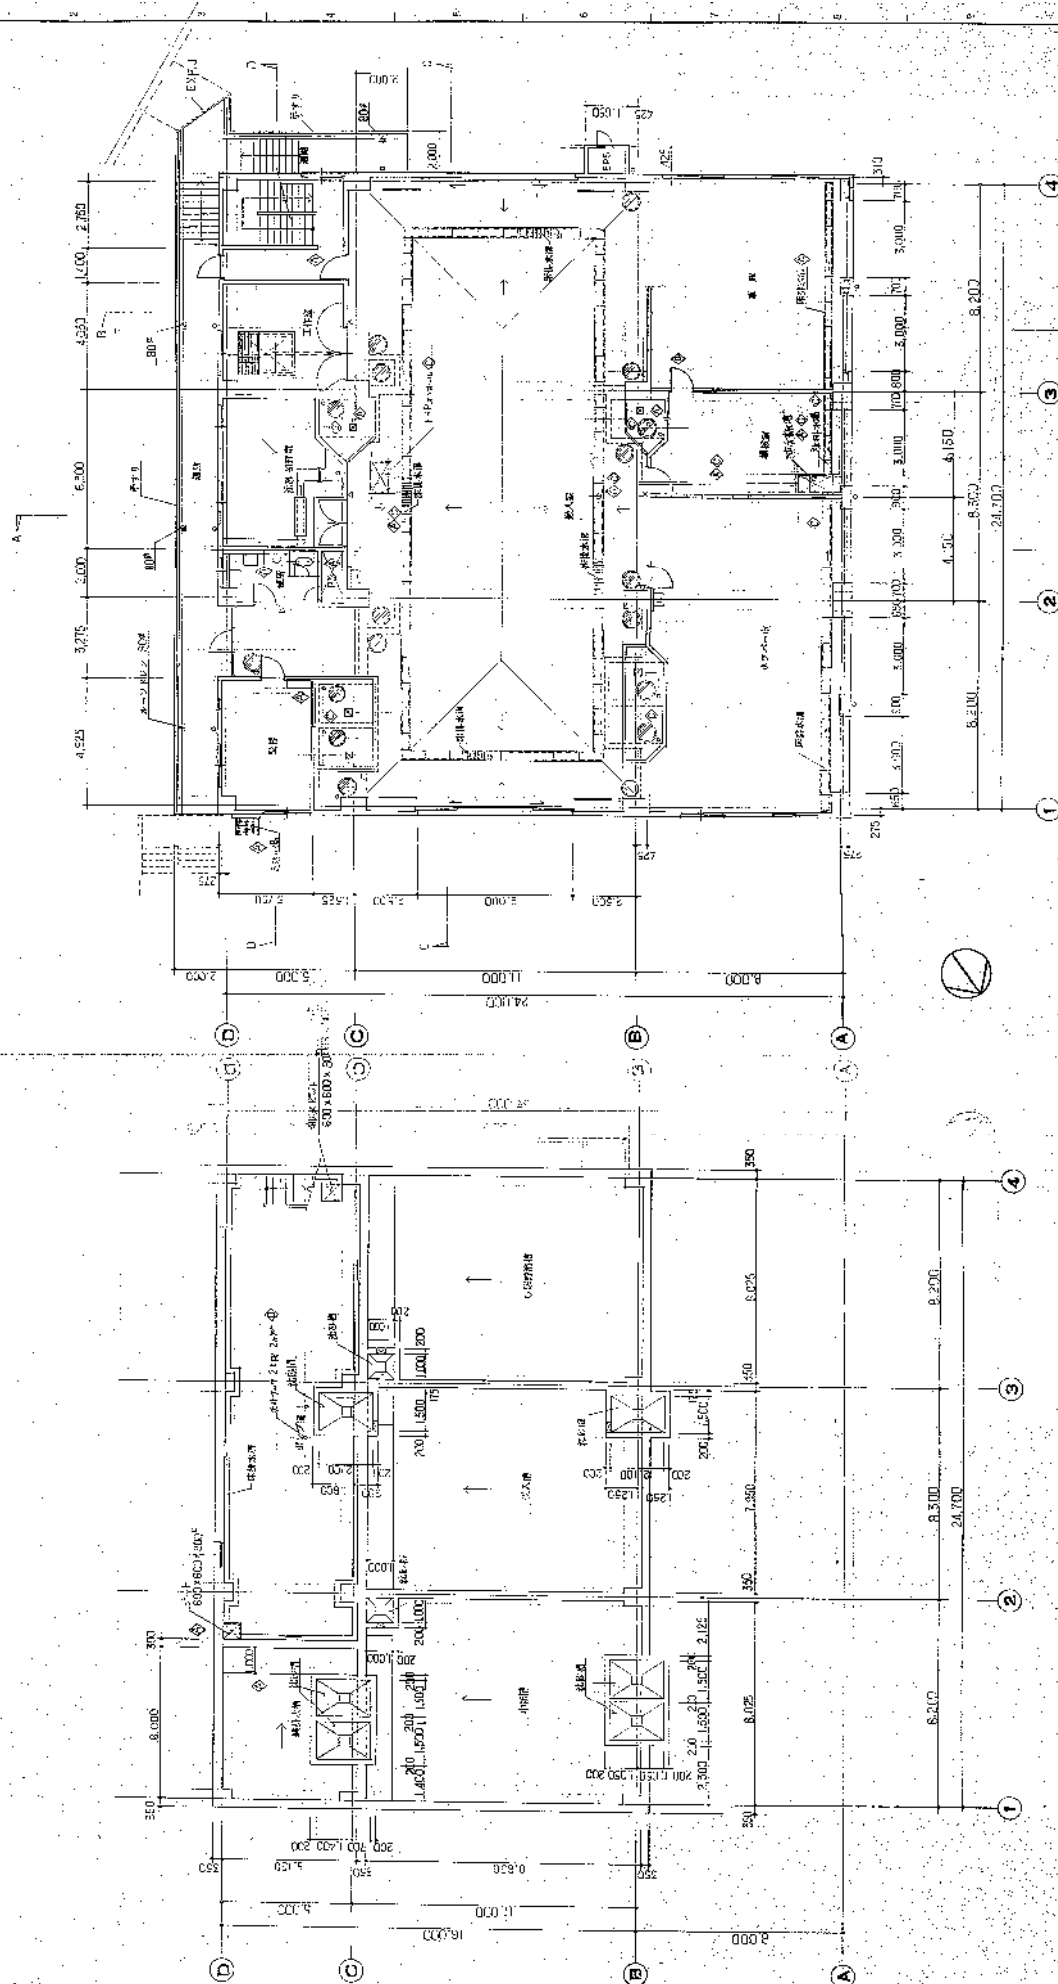
[illegible]




—B7_附平...因...

[illegible]

W-880470	し原知理	新渡姓	2000/7	月	配	1800(株) 中野建設工事	第三角工	1	100	1	100
B1階・地下面 間											

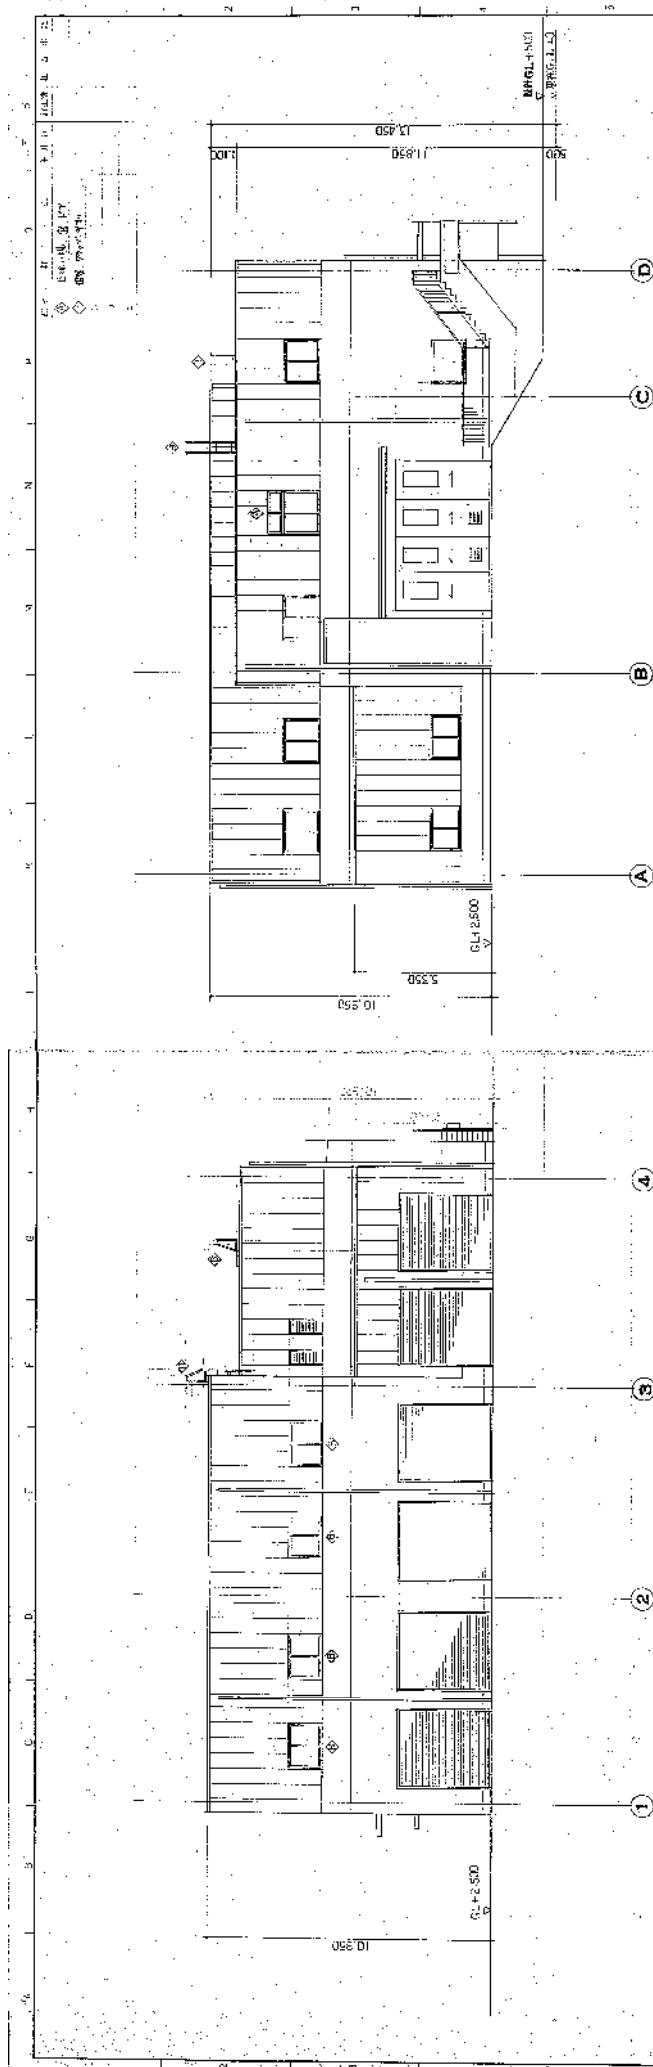



西側立面図


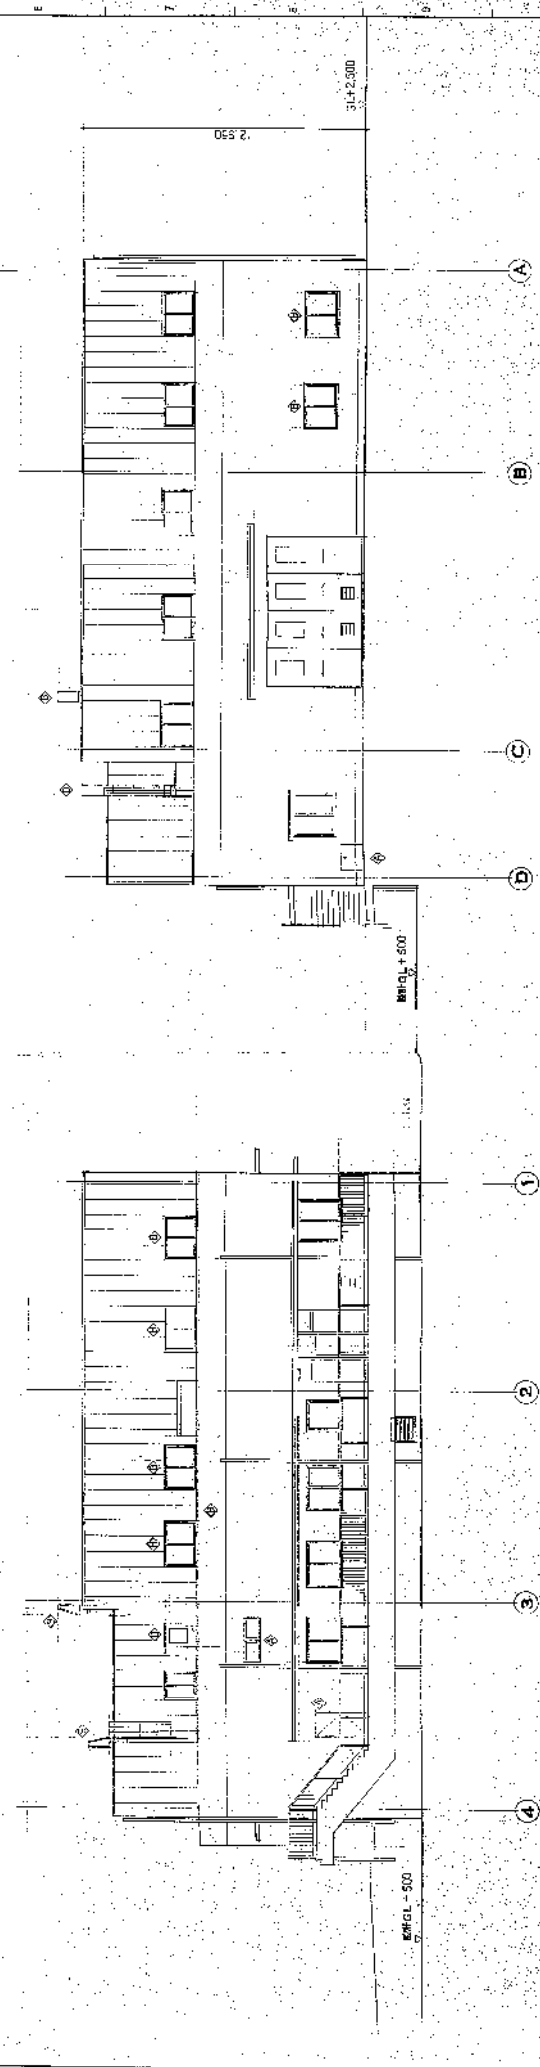



北側立面図

W-80478		処理量	500kg/日

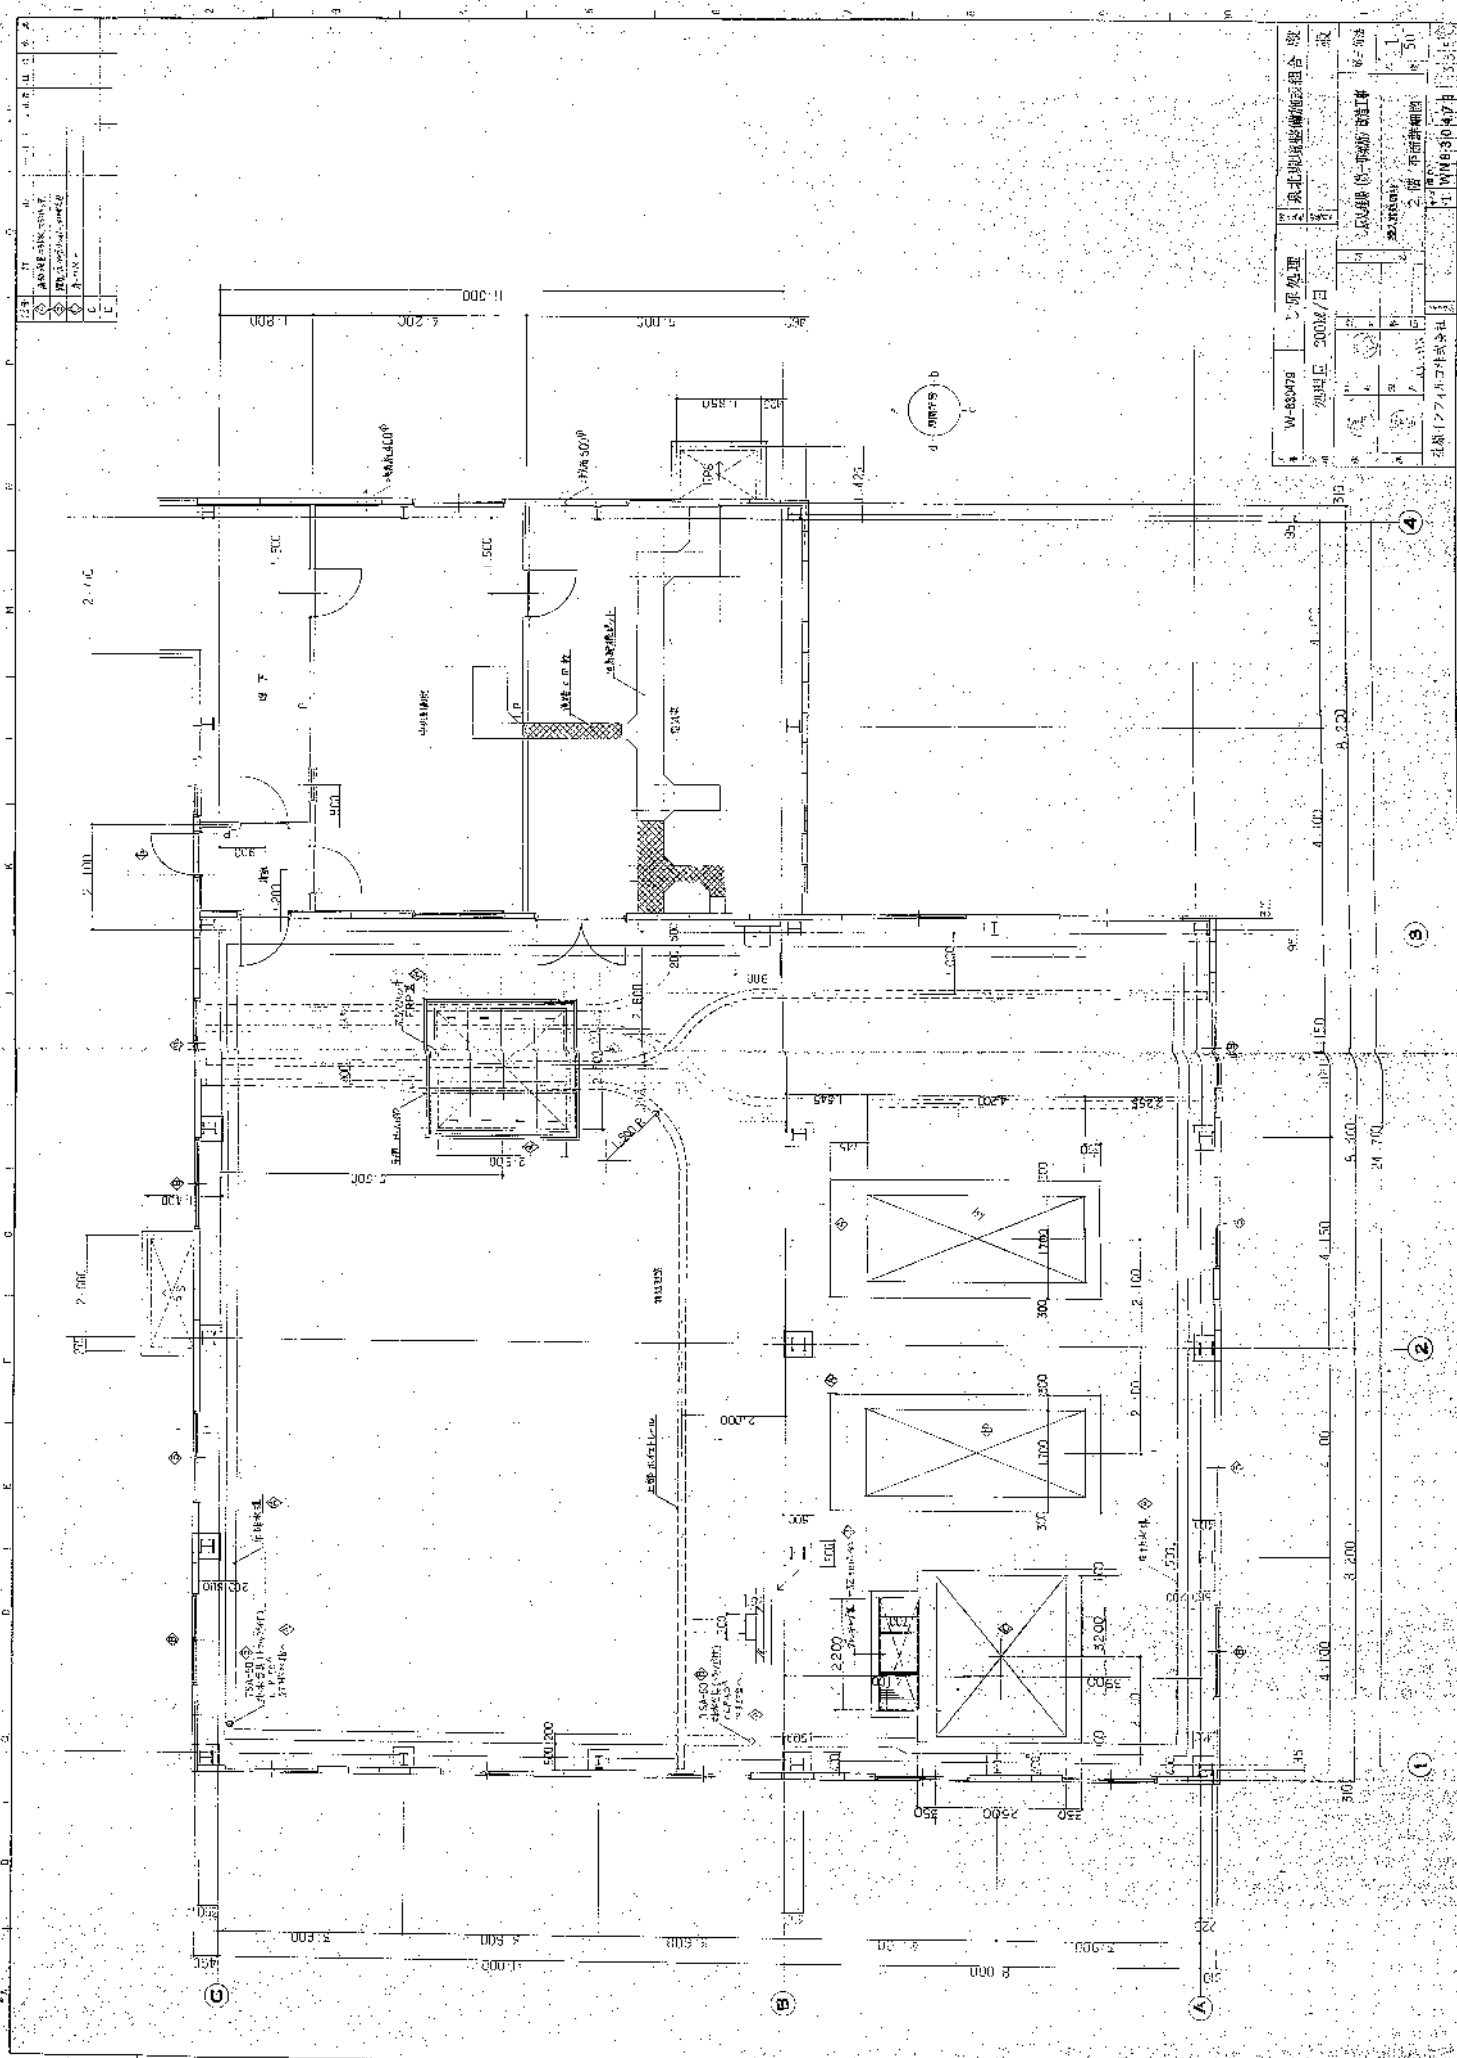

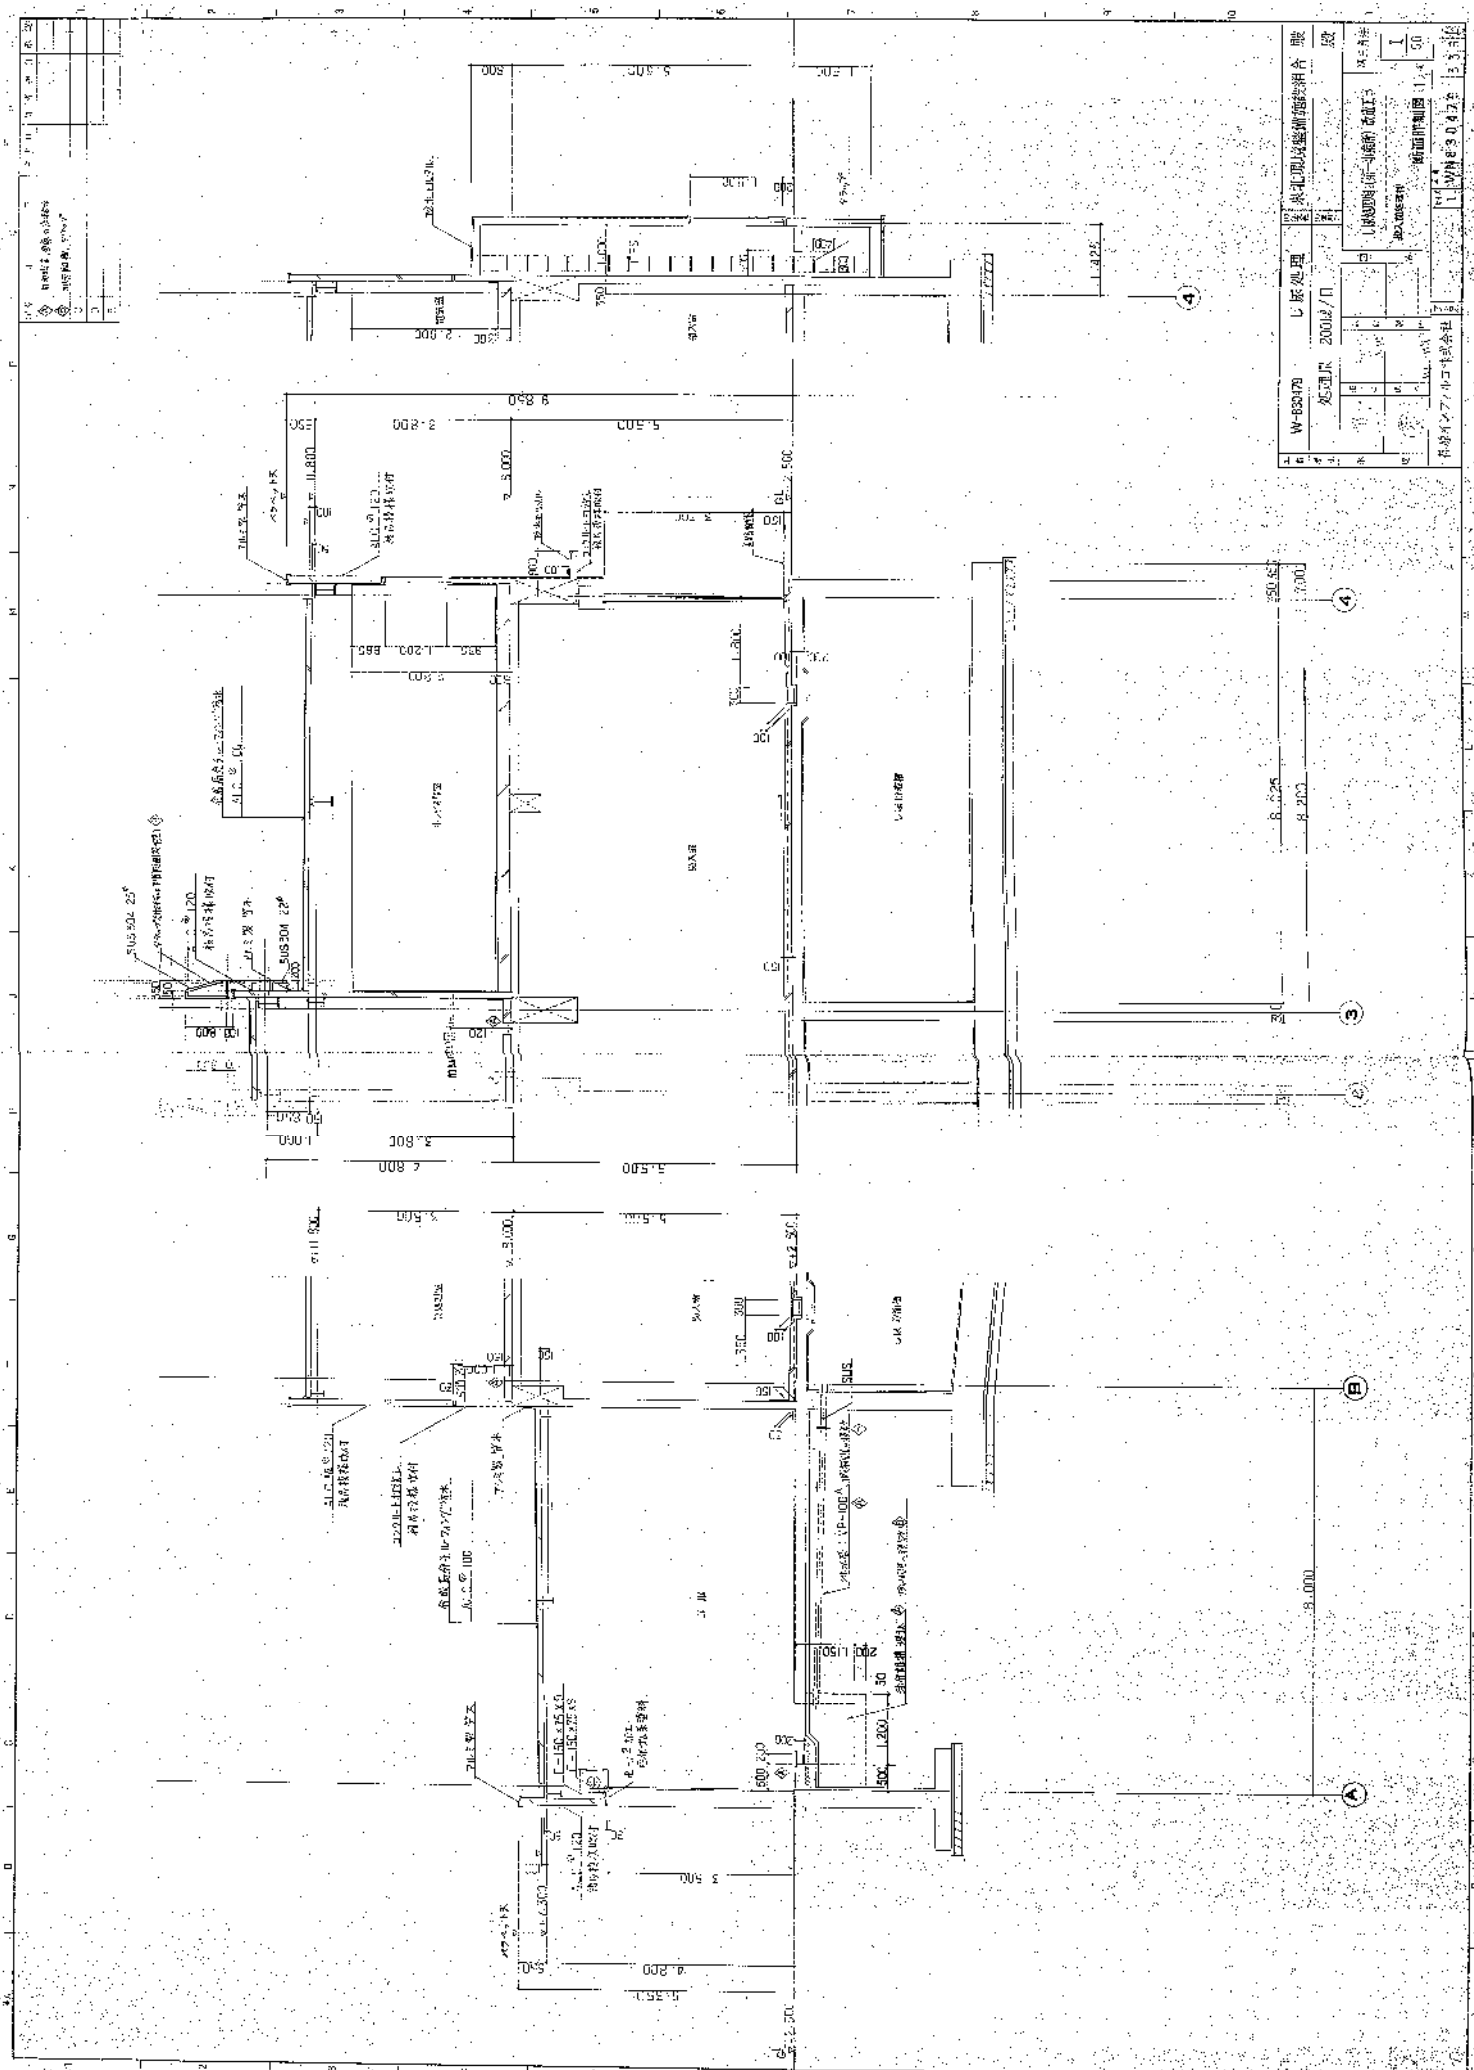


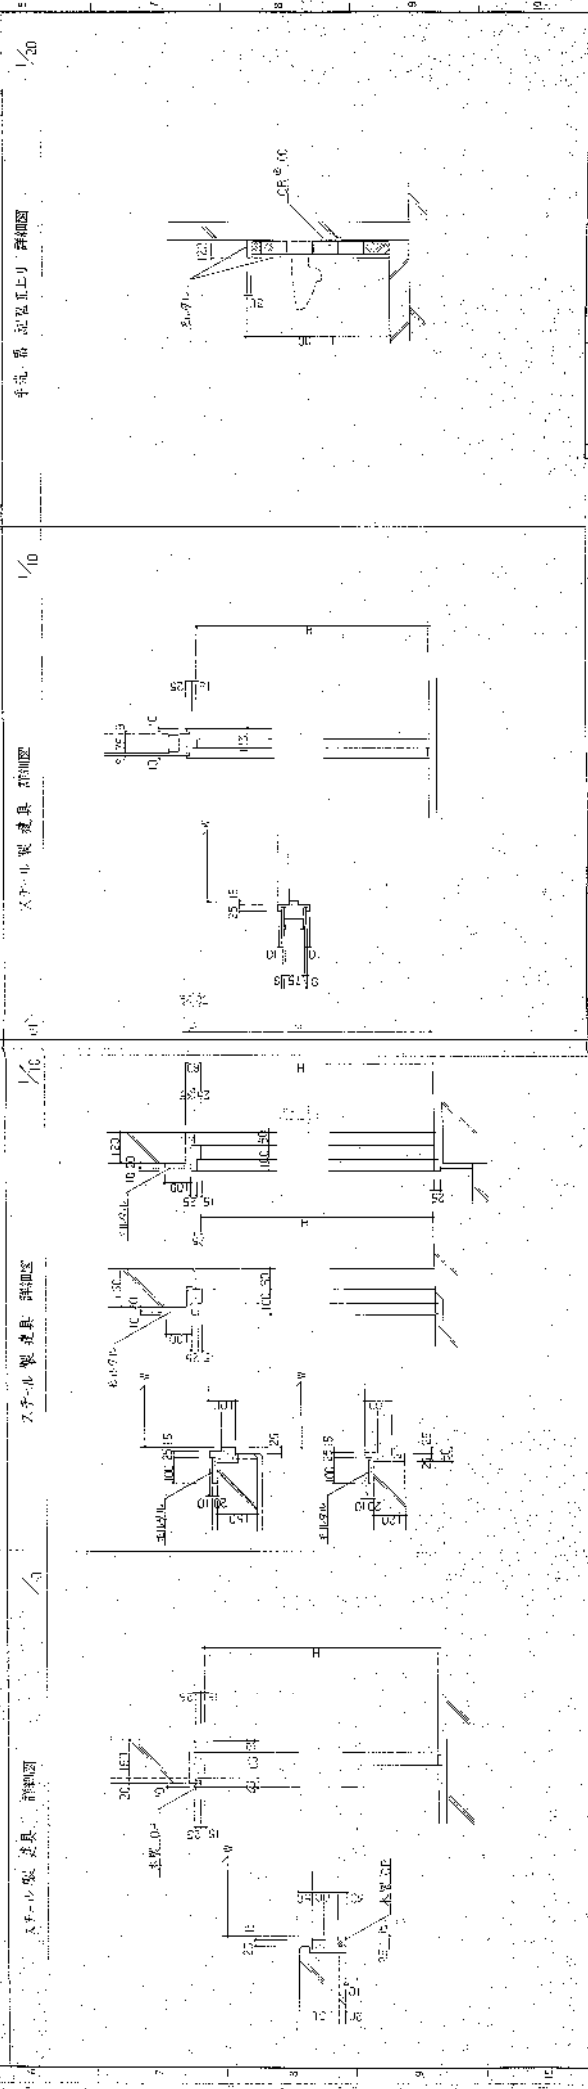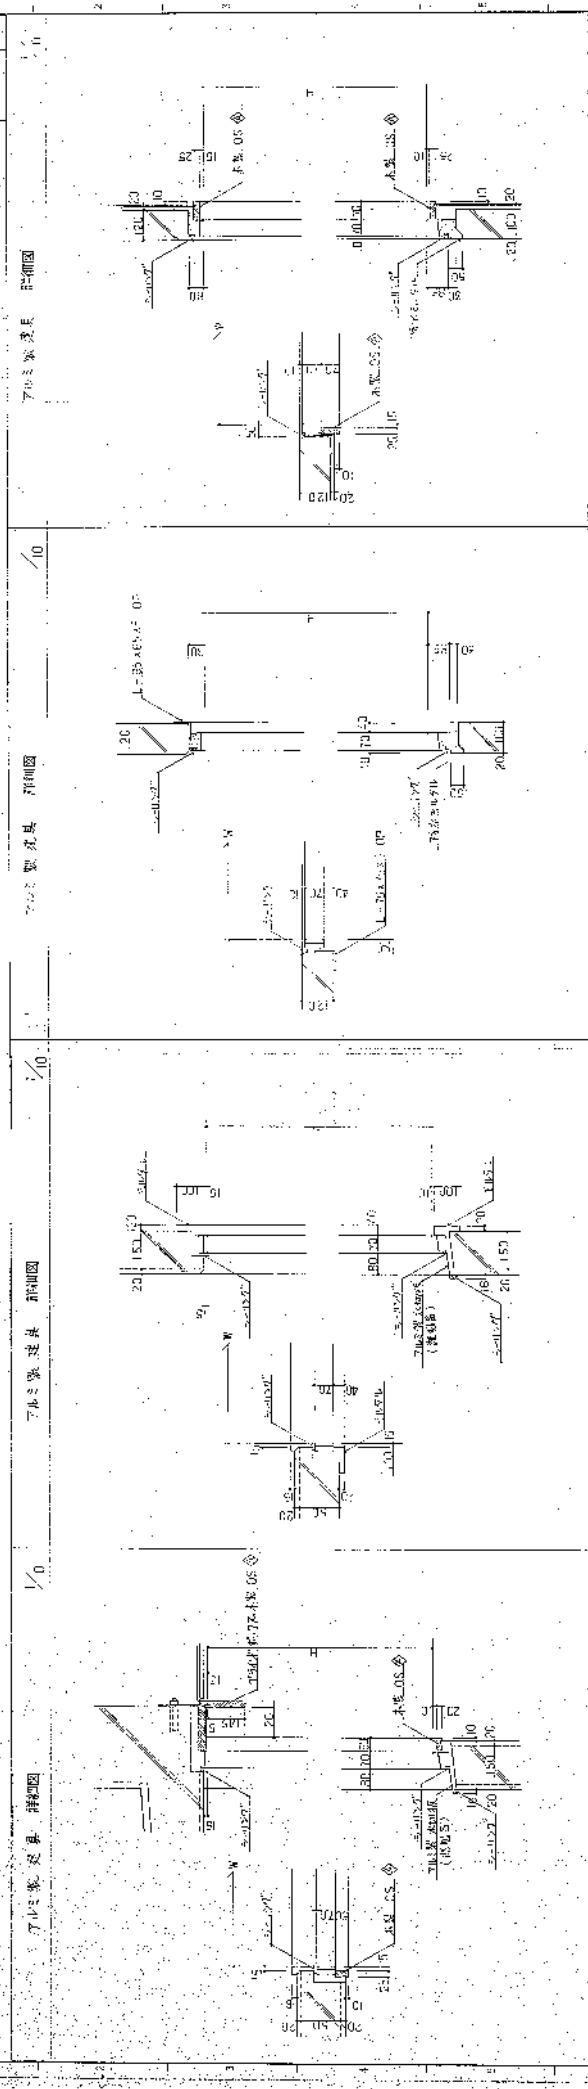

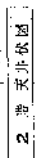




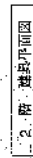
[illegible]

[illegible]


[illegible]



W/53470	処理日	2008/日	処理内容	備考

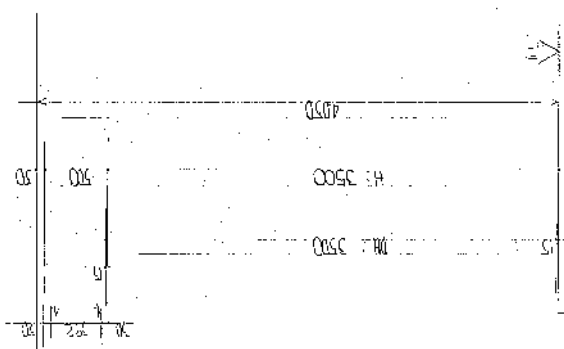
[illegible]

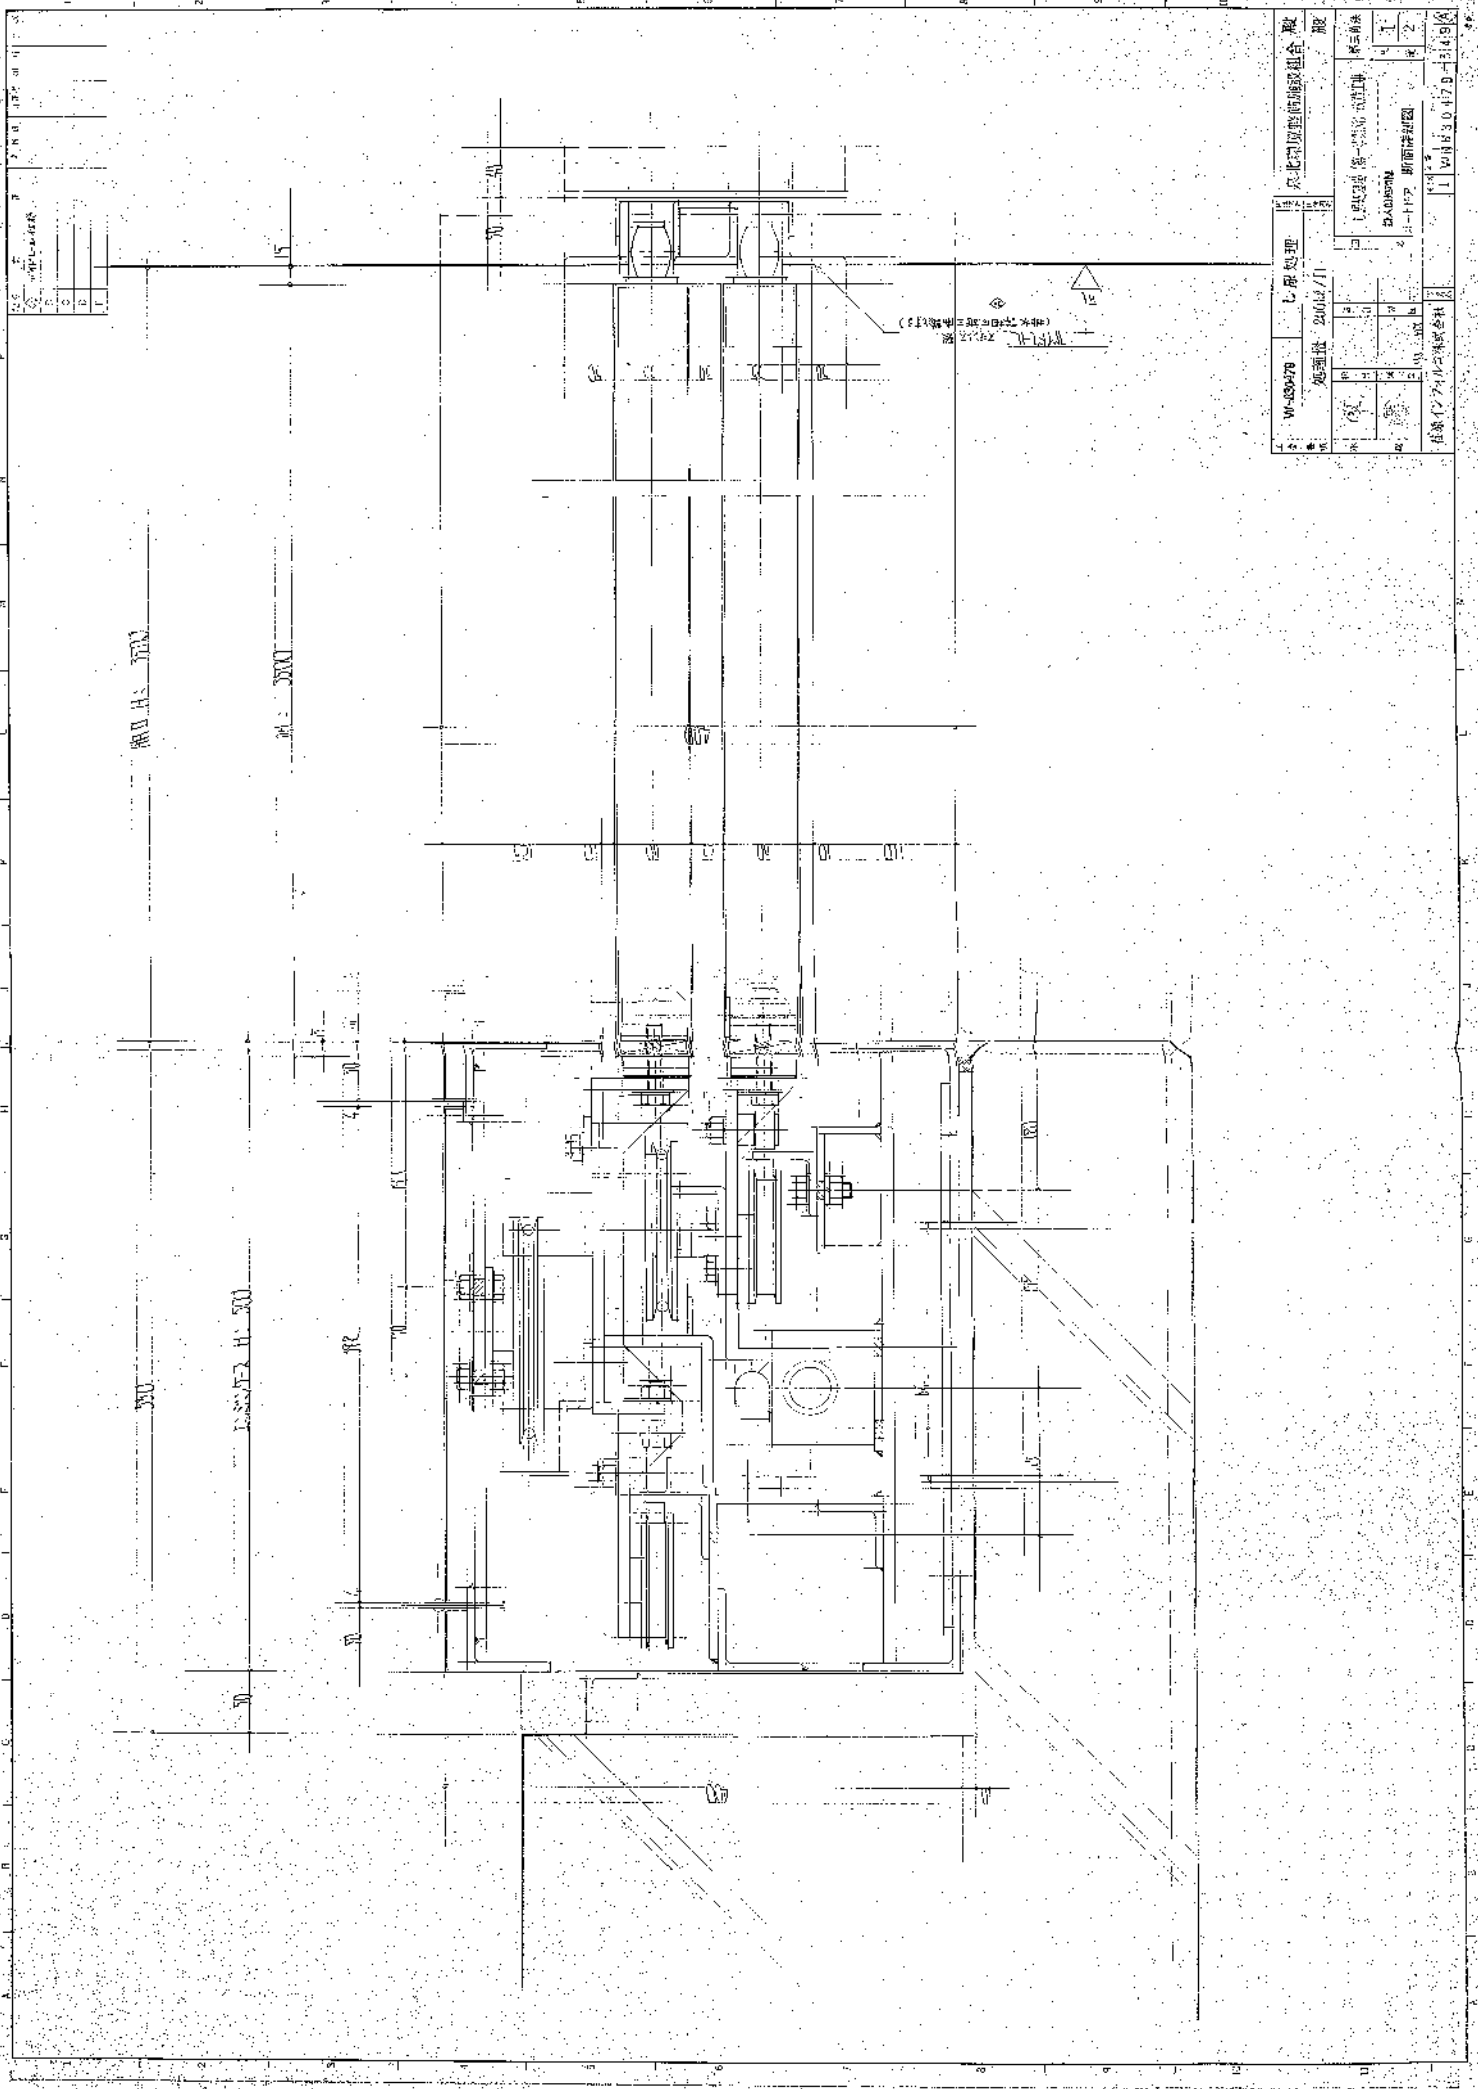


1 W-430478				

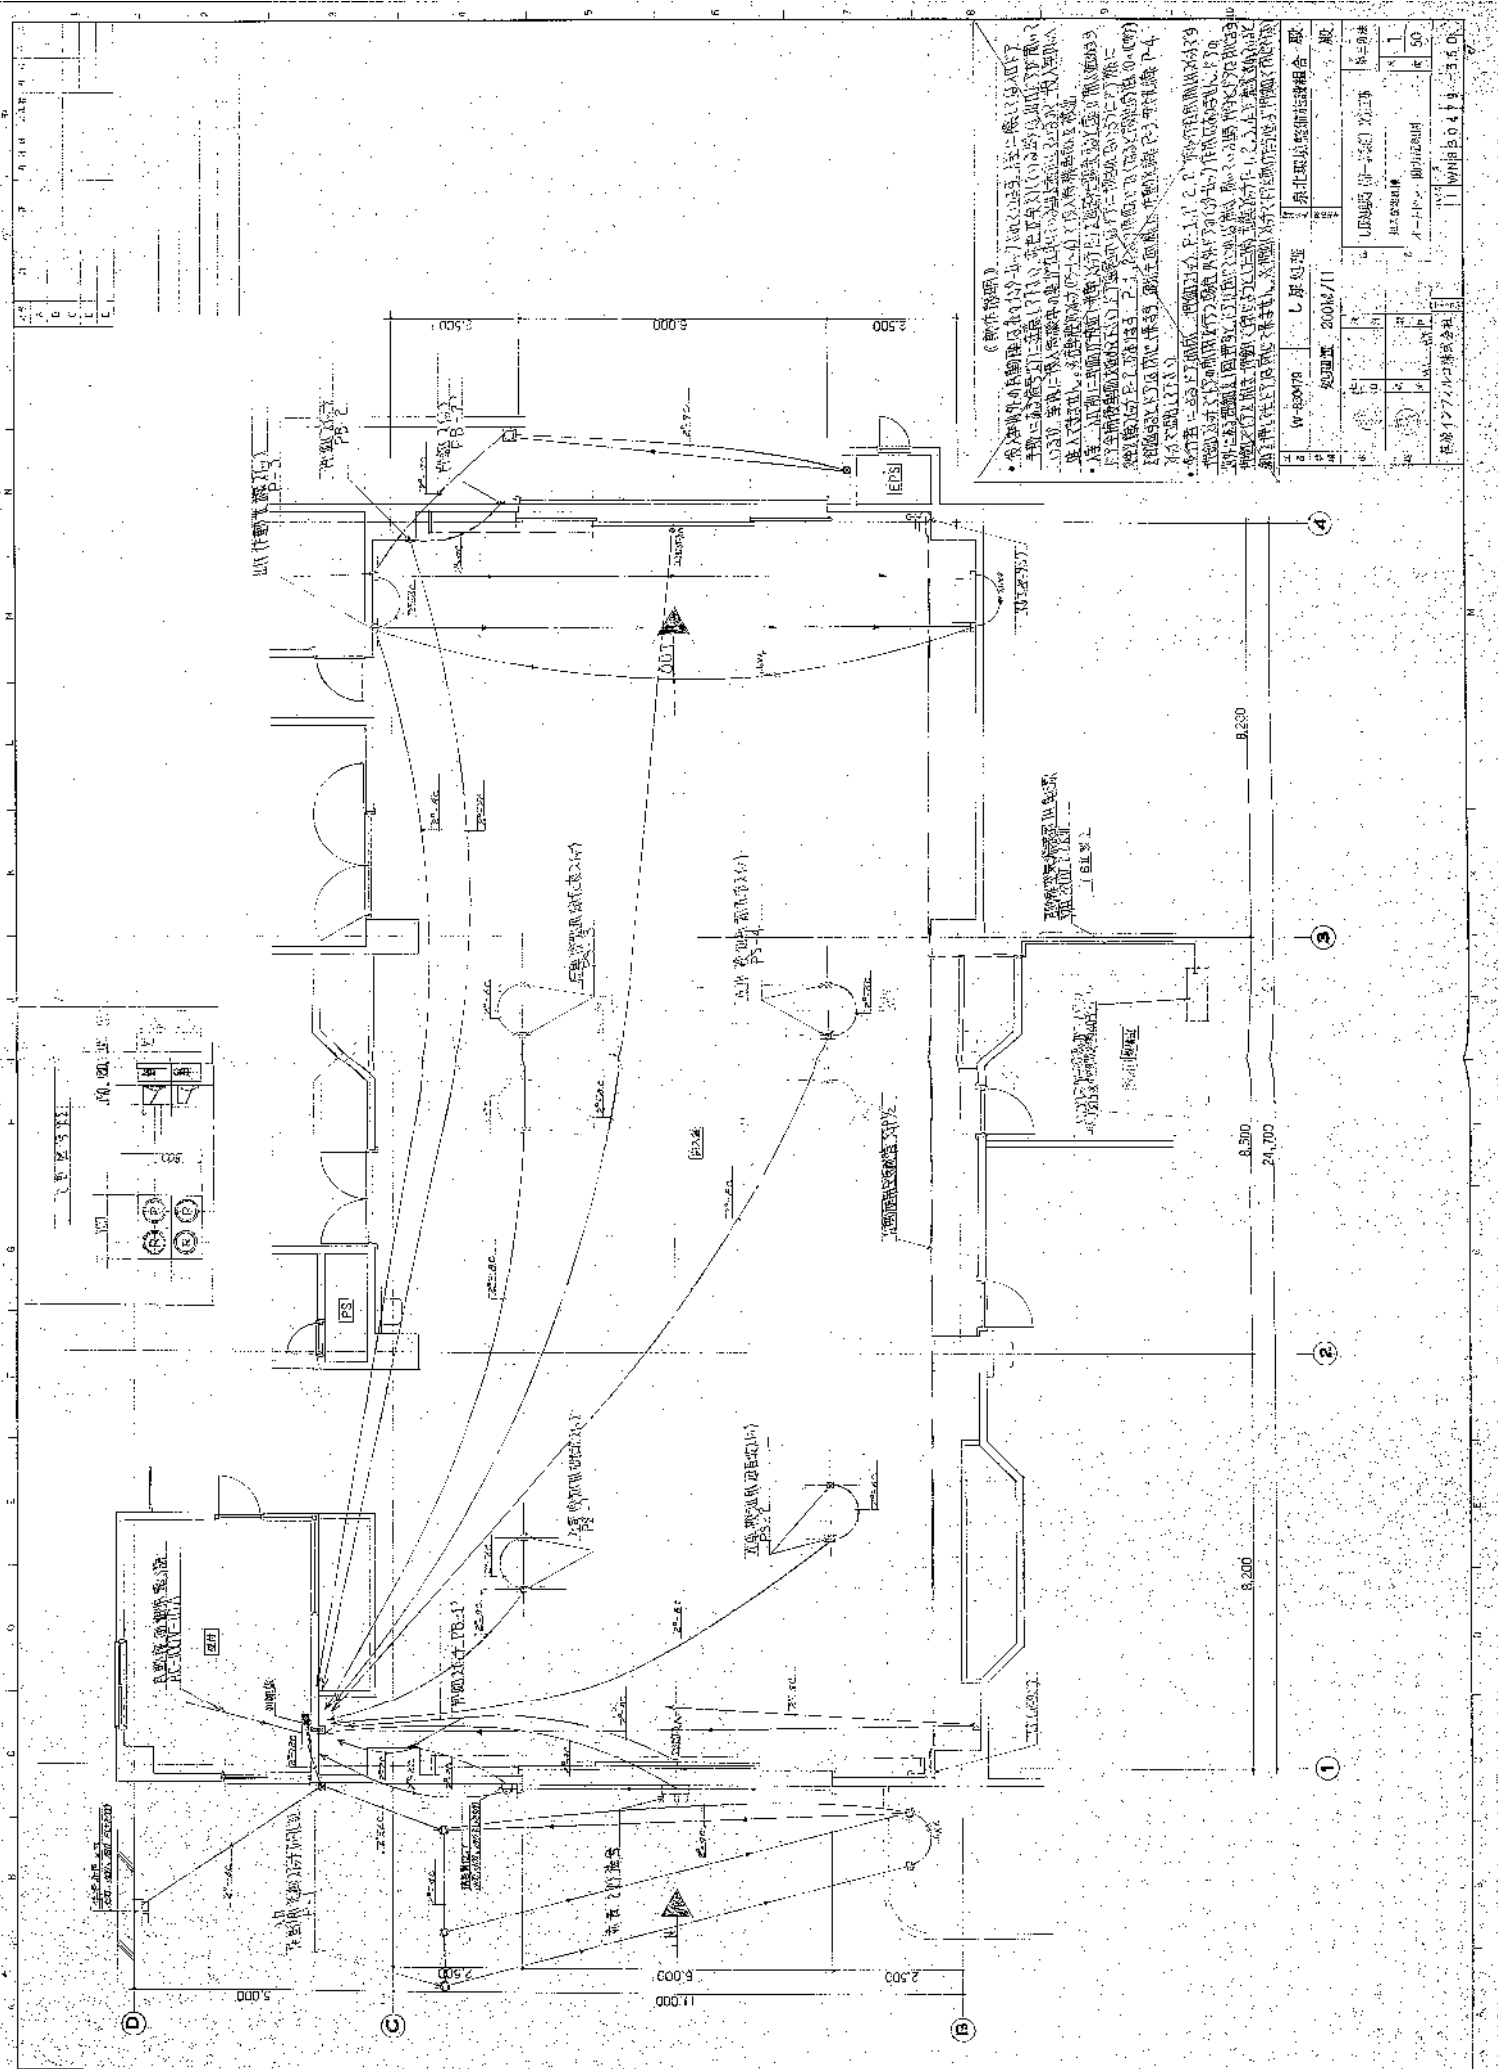

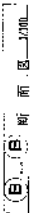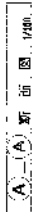[illegible]

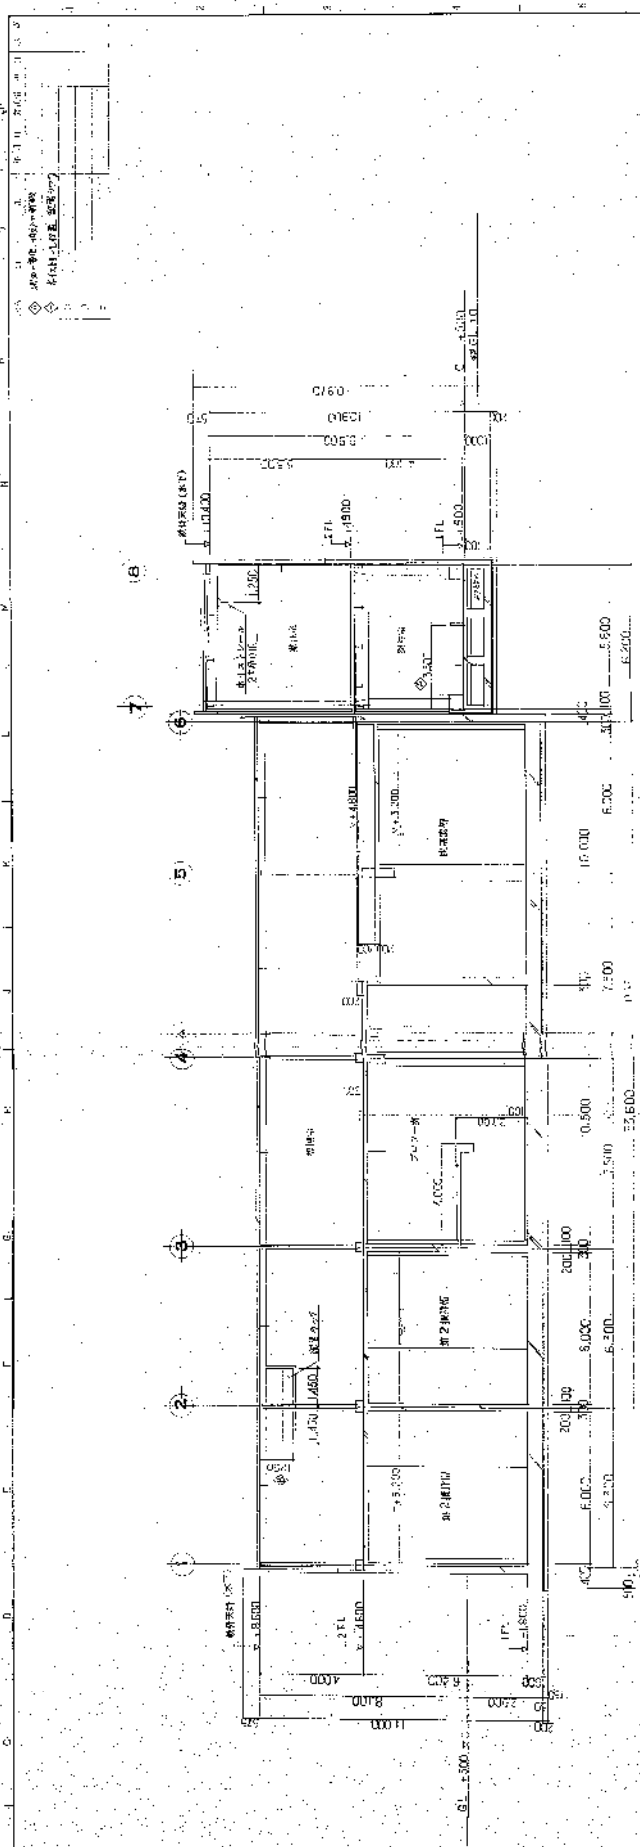


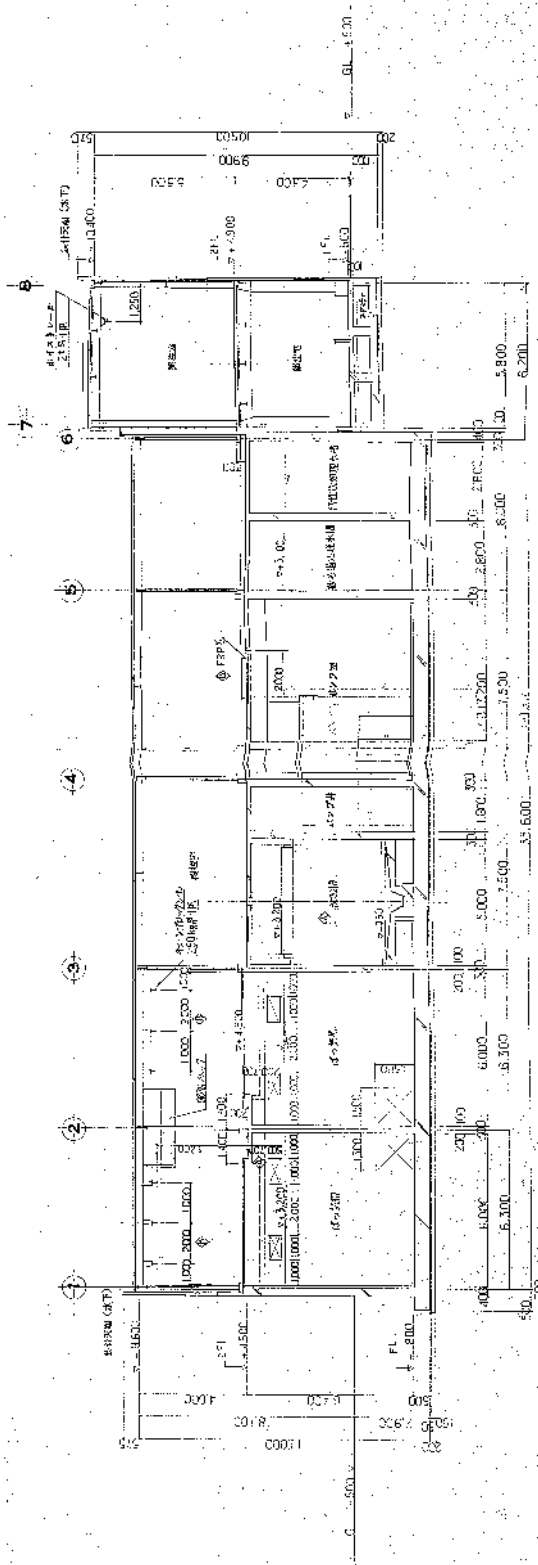10.71 同 局 3-1




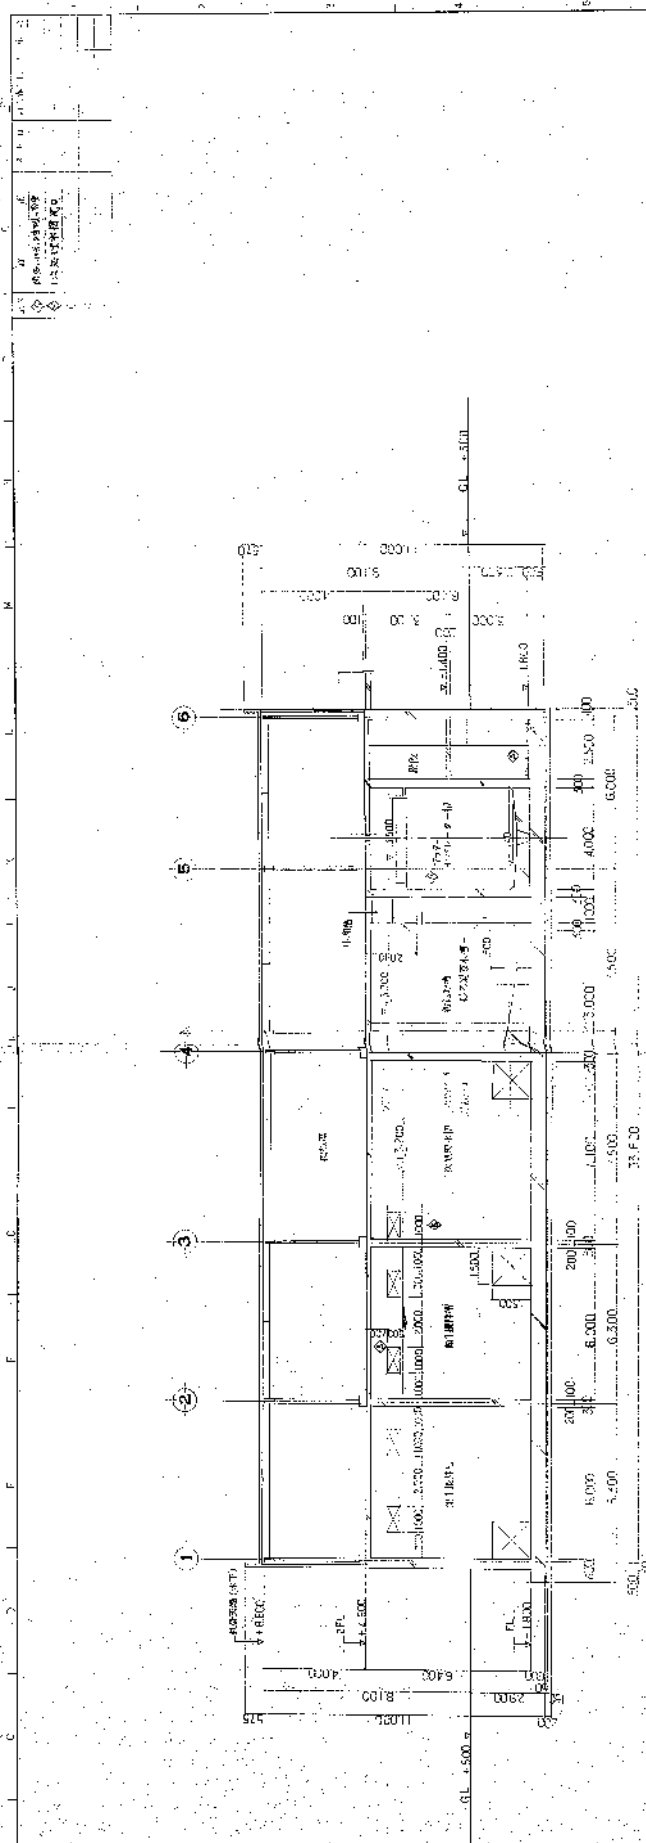[illegible]



— 2 — 斷立而、西... 17mm

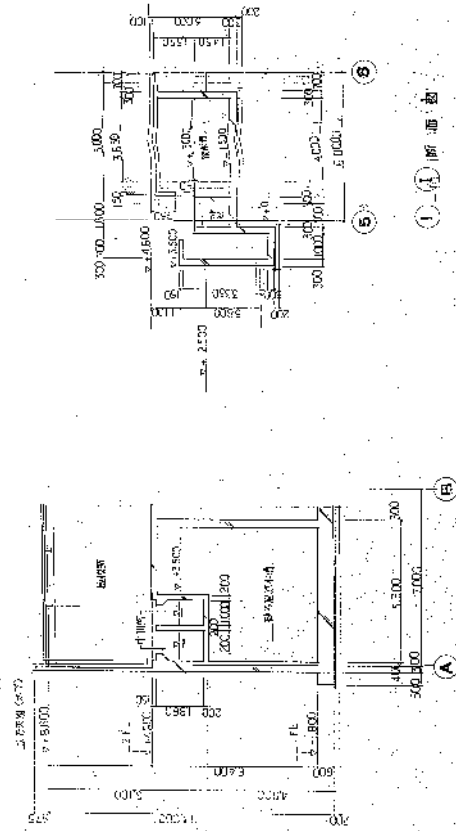


圖 1-1-1


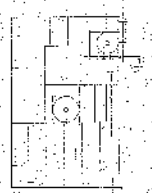


圖 斷 面


[illegible]

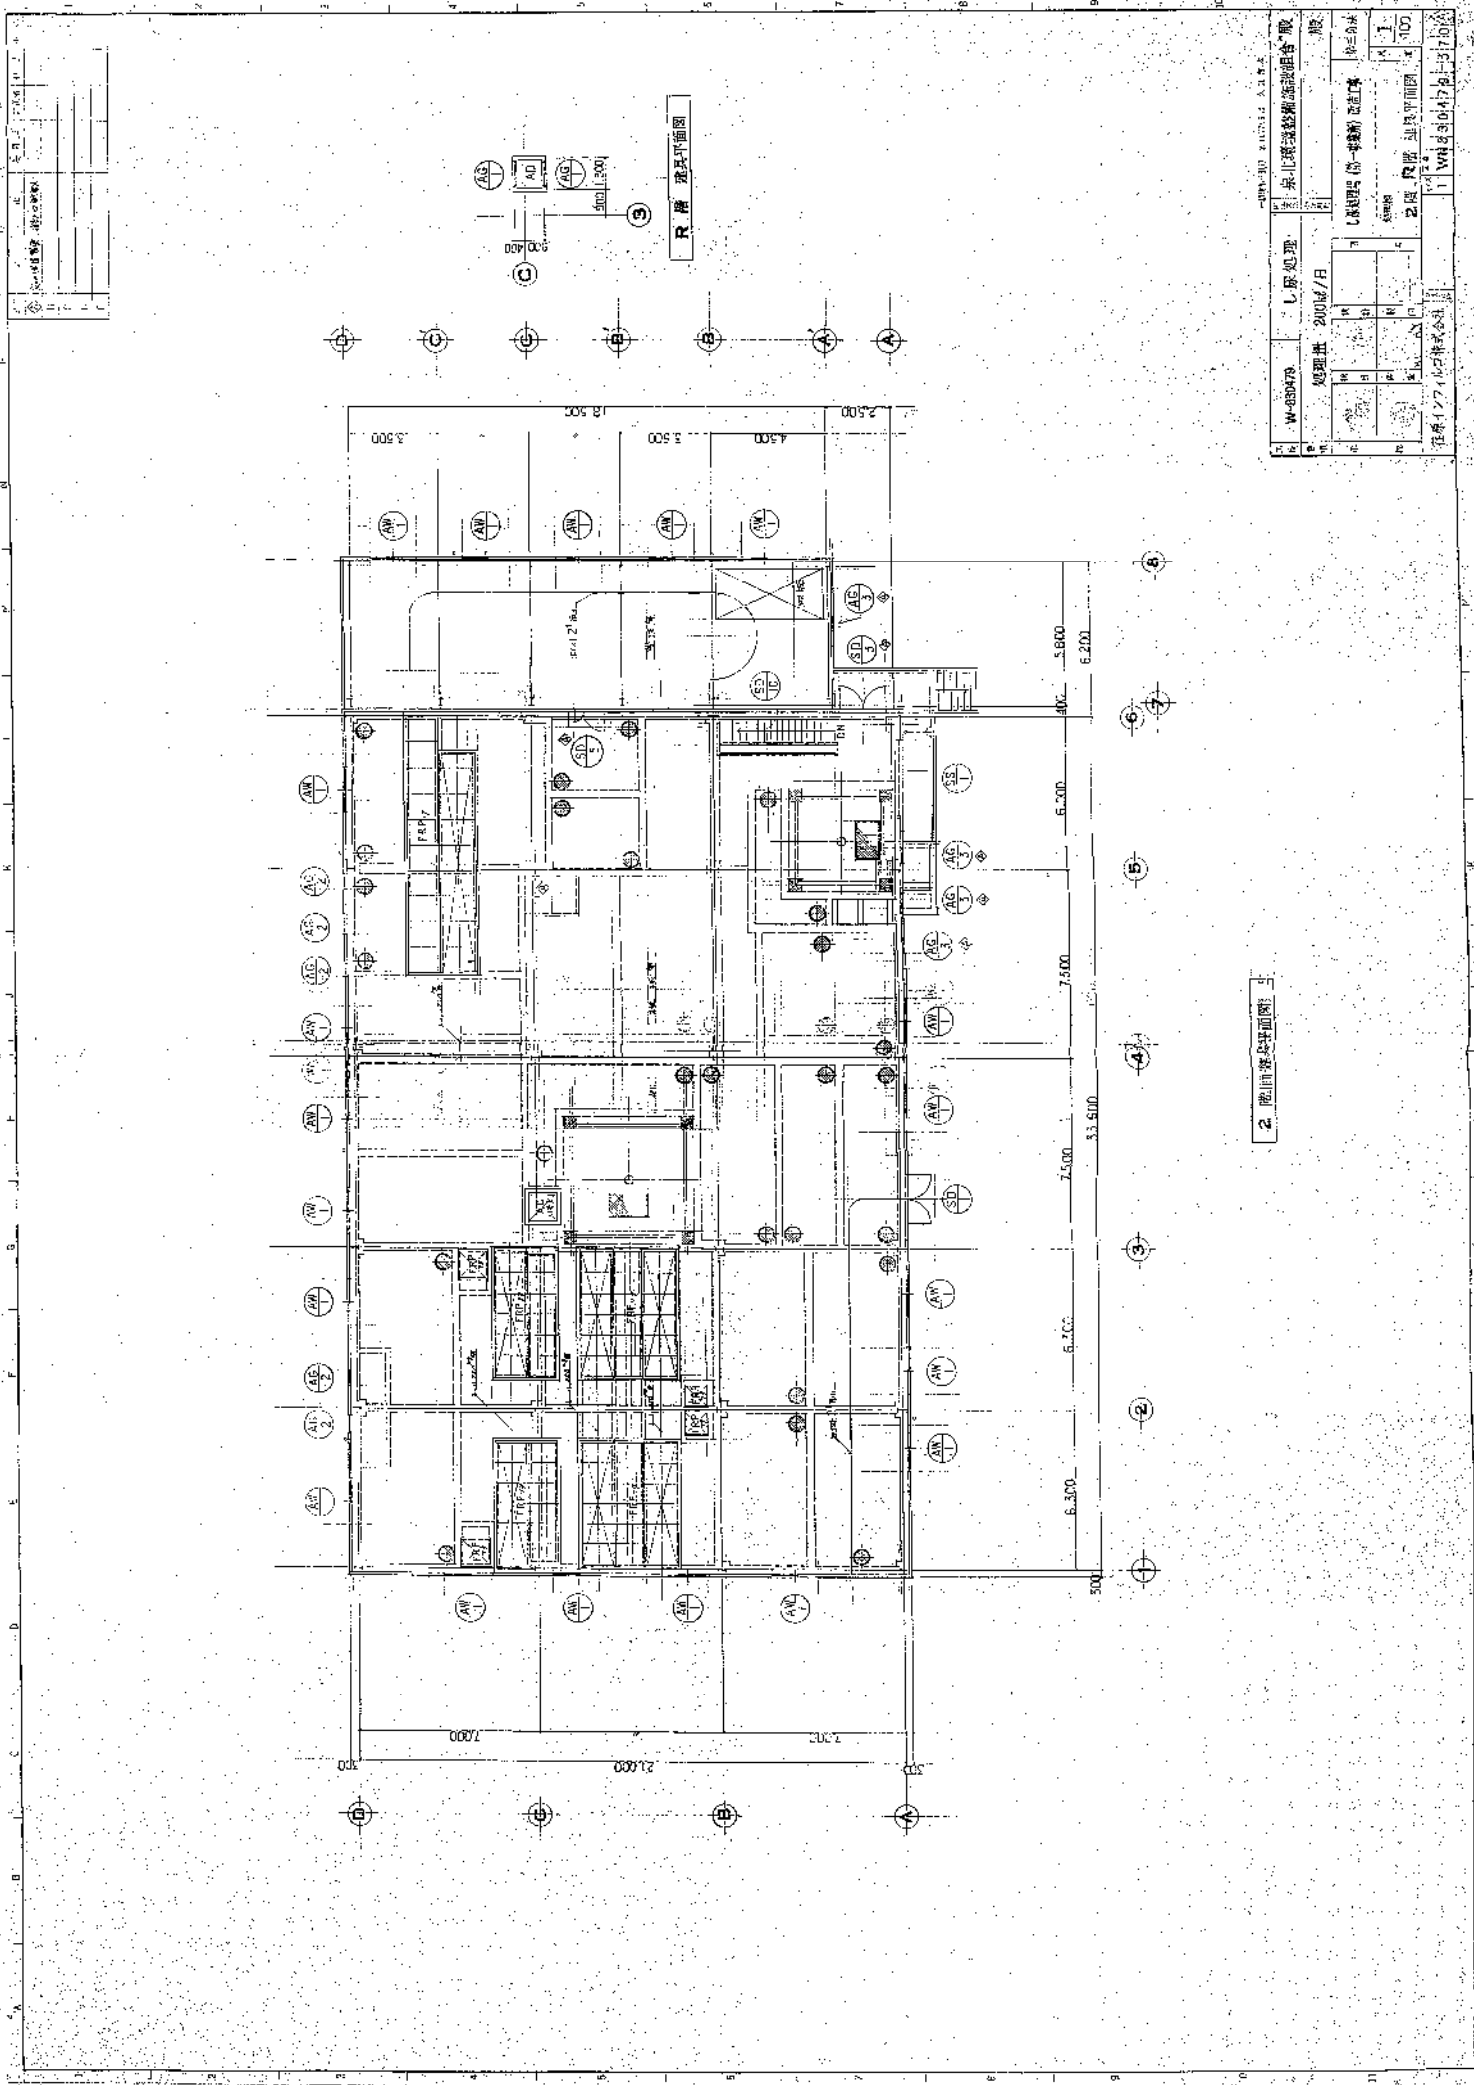[illegible]



2. 2F 階平面図


2F 階 平面図					
1 W-800470 17.0					

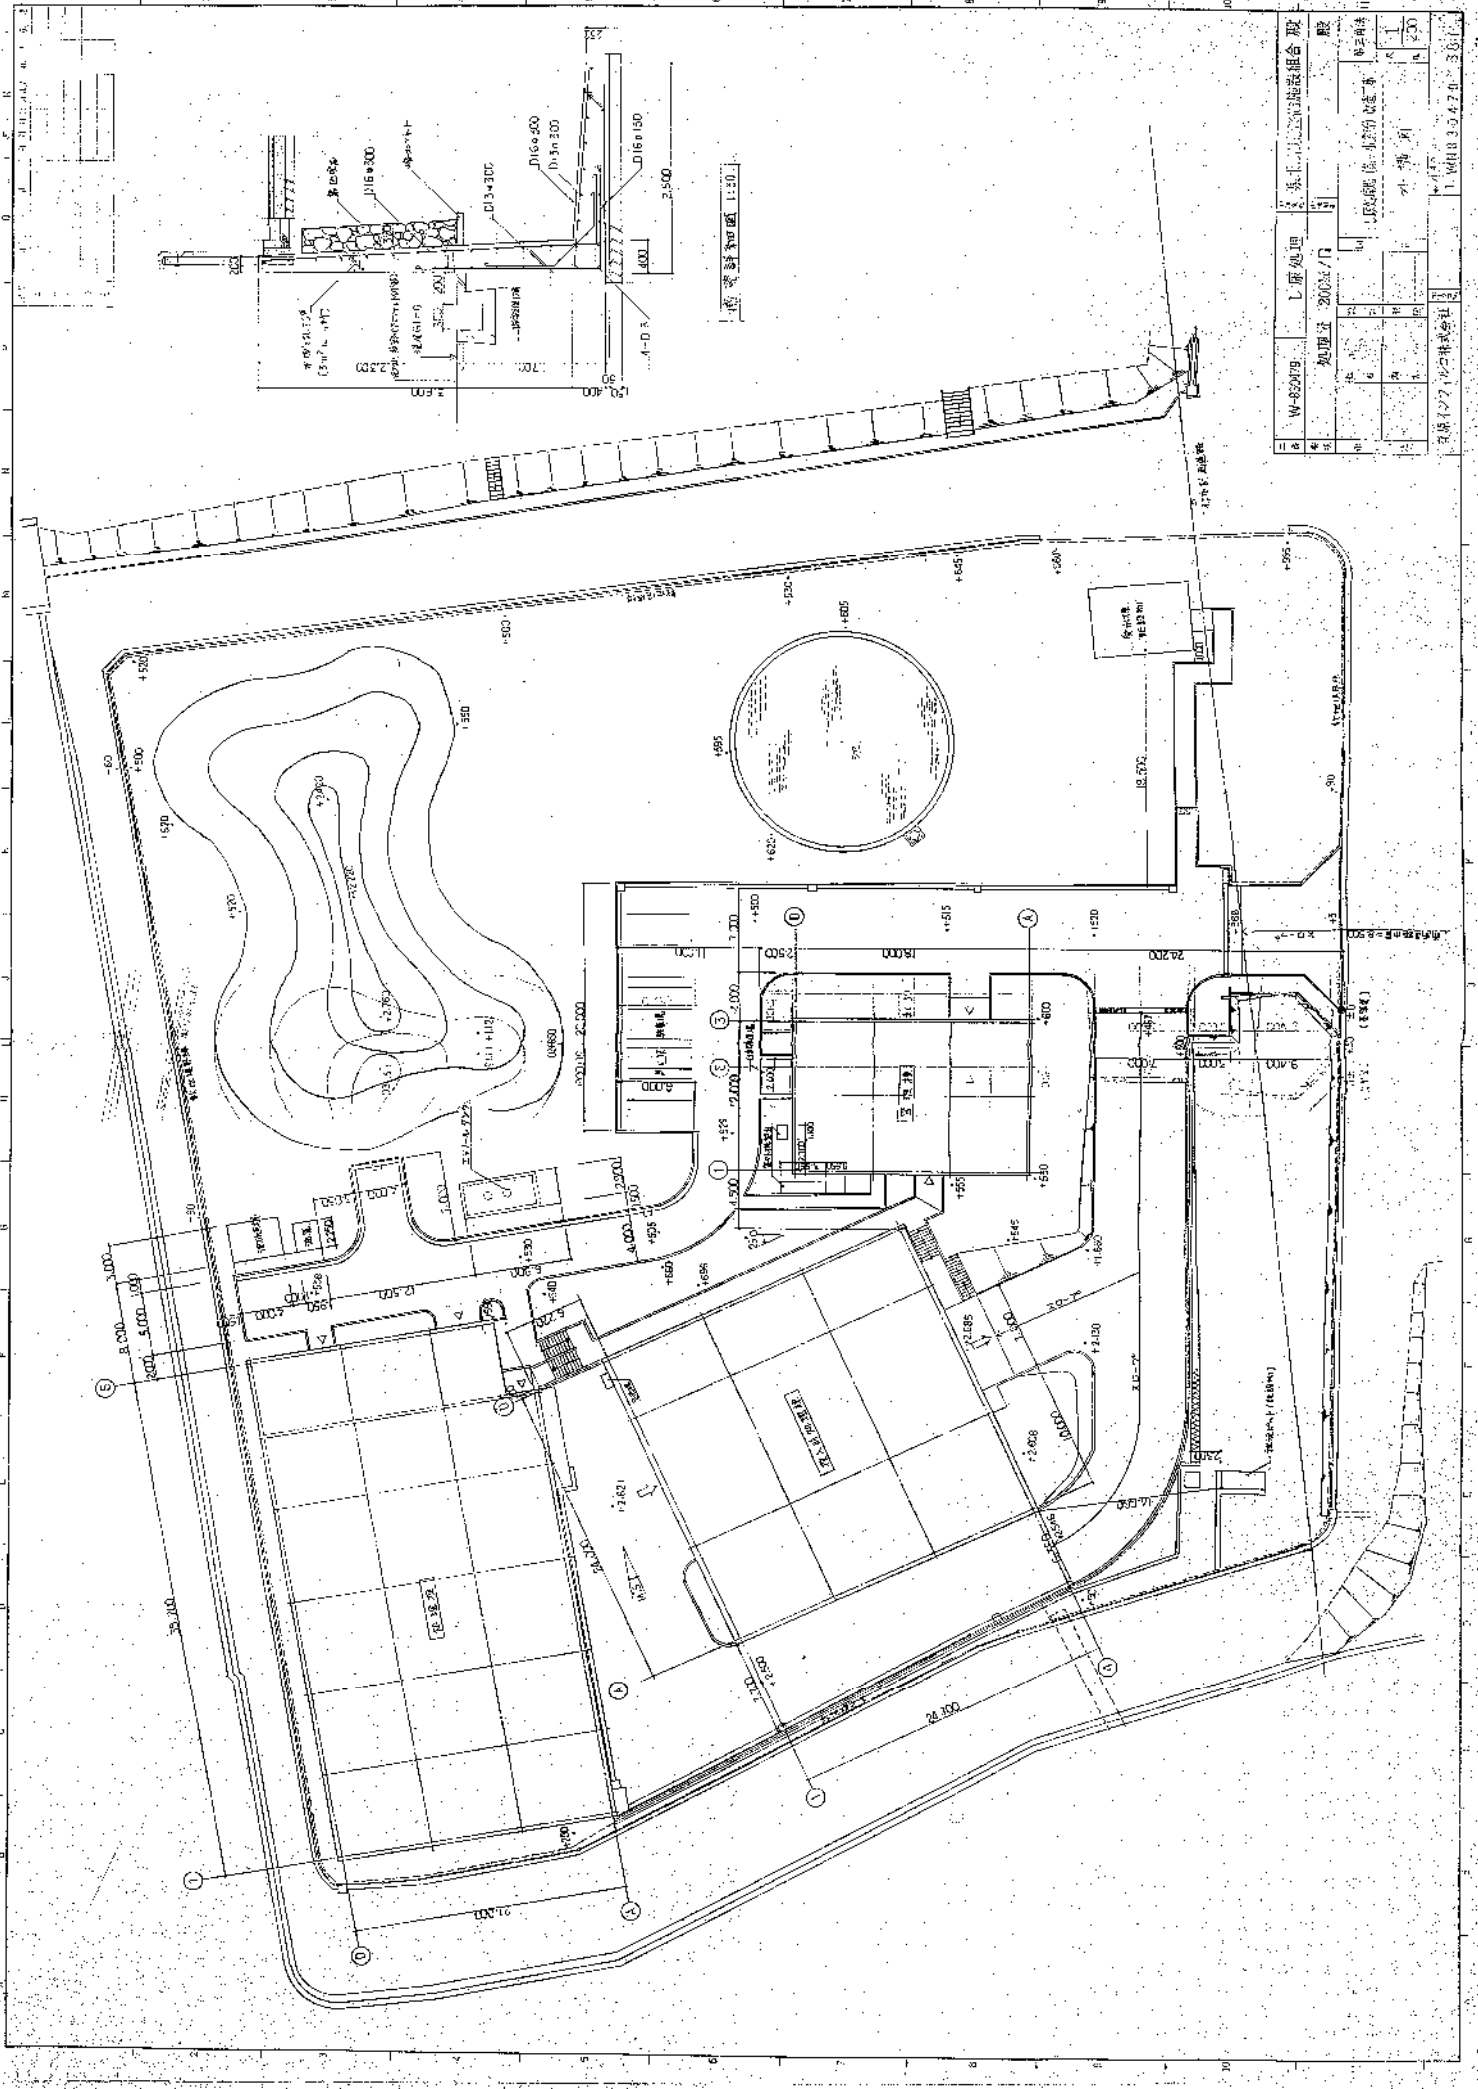


平面図 1:20

1	2	3	100

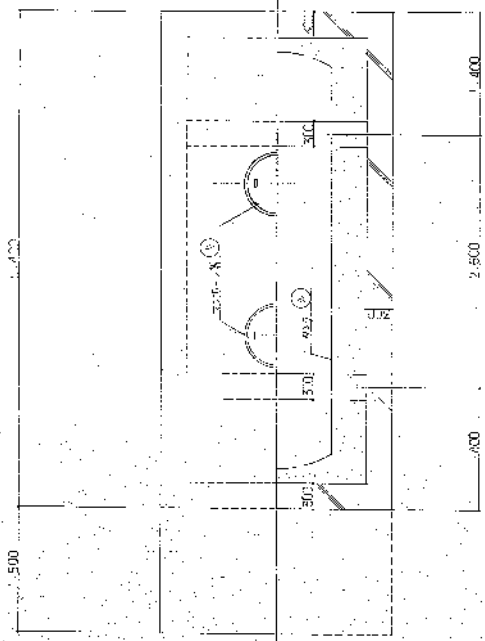



平面図

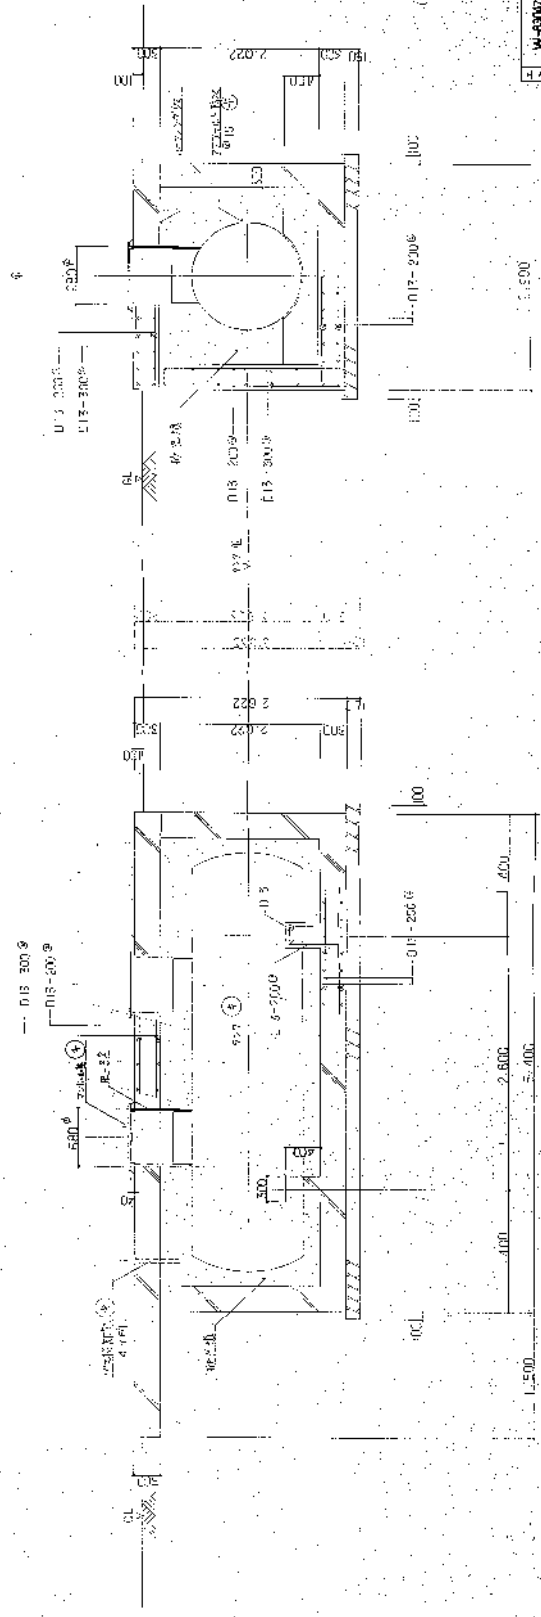

断面図

処理量: 200t/日	

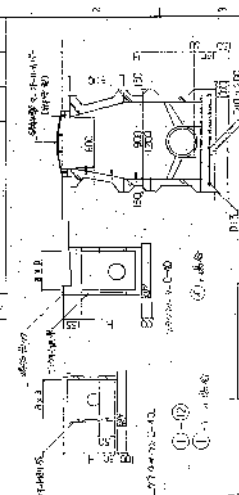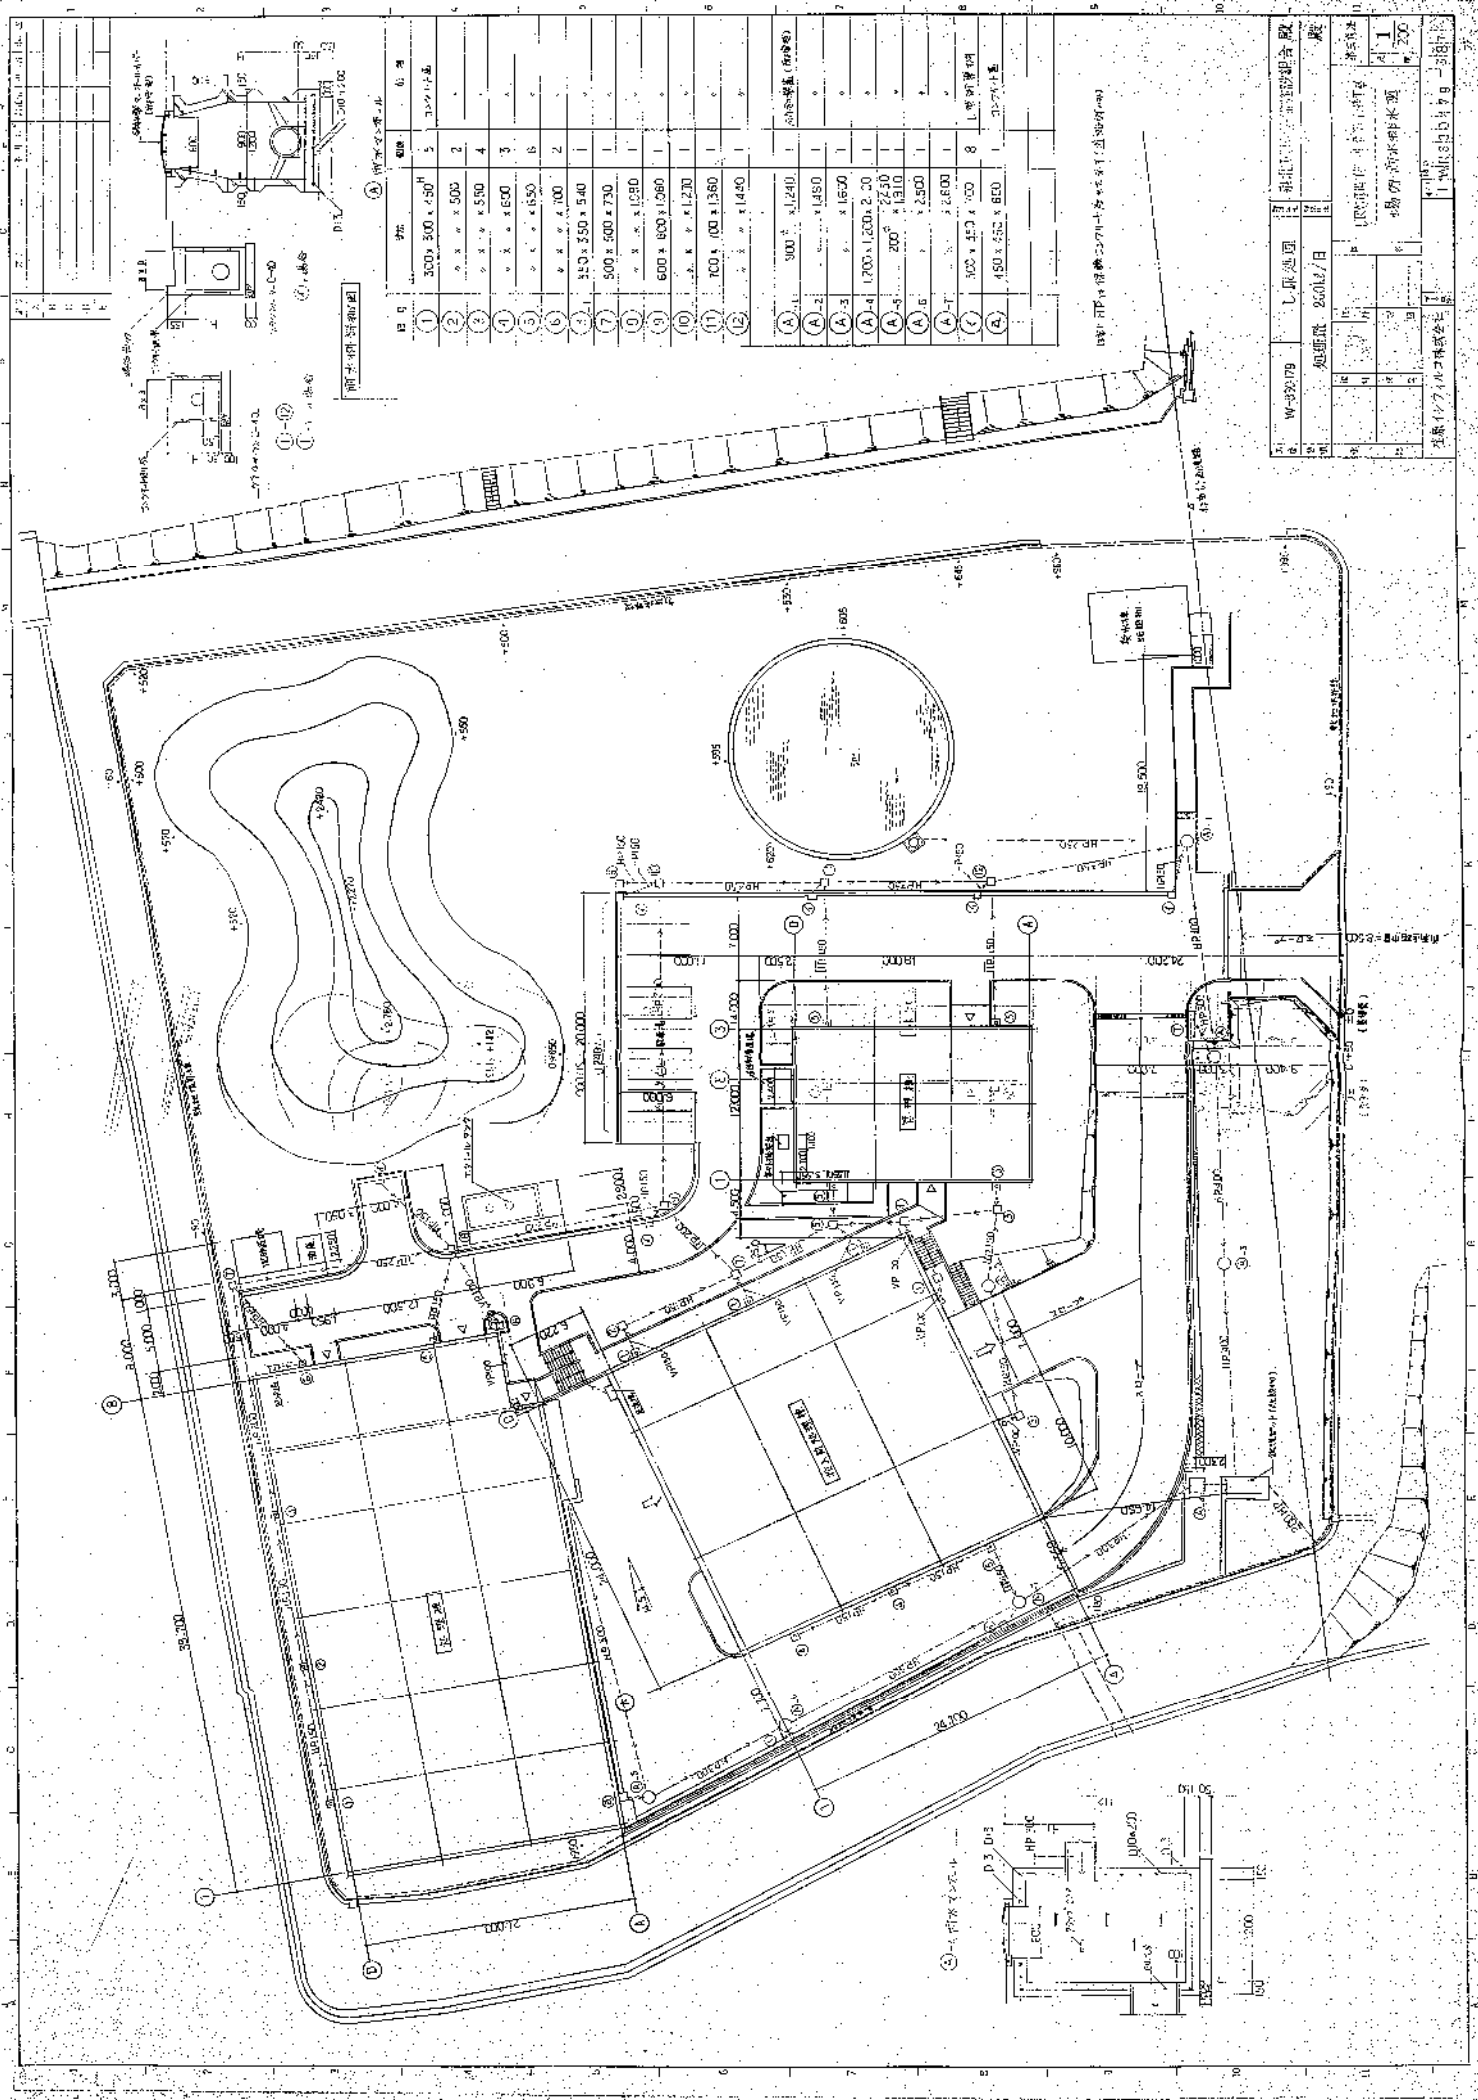(注) ⑤は500t 施設予定あり。








品名	仕様	数量	単位
1	300 x 500 x 750	5	台
2	500 x 500	2	台
3	500 x 500	4	台
4	500 x 500	3	台
5	500 x 500	6	台
6	500 x 500	2	台
7	500 x 500 x 750	1	台
8	500 x 500	1	台
9	600 x 600 x 1080	1	台
10	500 x 500 x 1270	1	台
11	700 x 100 x 1380	1	台
12	500 x 500 x 1480	1	台
A	900 x 1240	1	台
B	900 x 1480	1	台
C	500 x 1620	1	台
D	1700 x 1200 x 200	1	台
E	200 x 2250	1	台


4	500 x 500	3	台
5	500 x 500	6	台
6	500 x 500	2	台
7	500 x 500 x 750	1	台
8	500 x 500	1	台
9	600 x 600 x 1080	1	台
10	500 x 500 x 1270	1	台
11	700 x 100 x 1380	1	台
12	500 x 500 x 1480	1	台
A	900 x 1240	1	台
B	900 x 1480	1	台
C	500 x 1620	1	台
D	1700 x 1200 x 200	1	台
E	200 x 2250	1	台

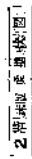 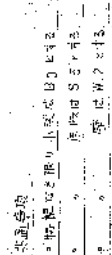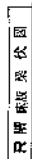

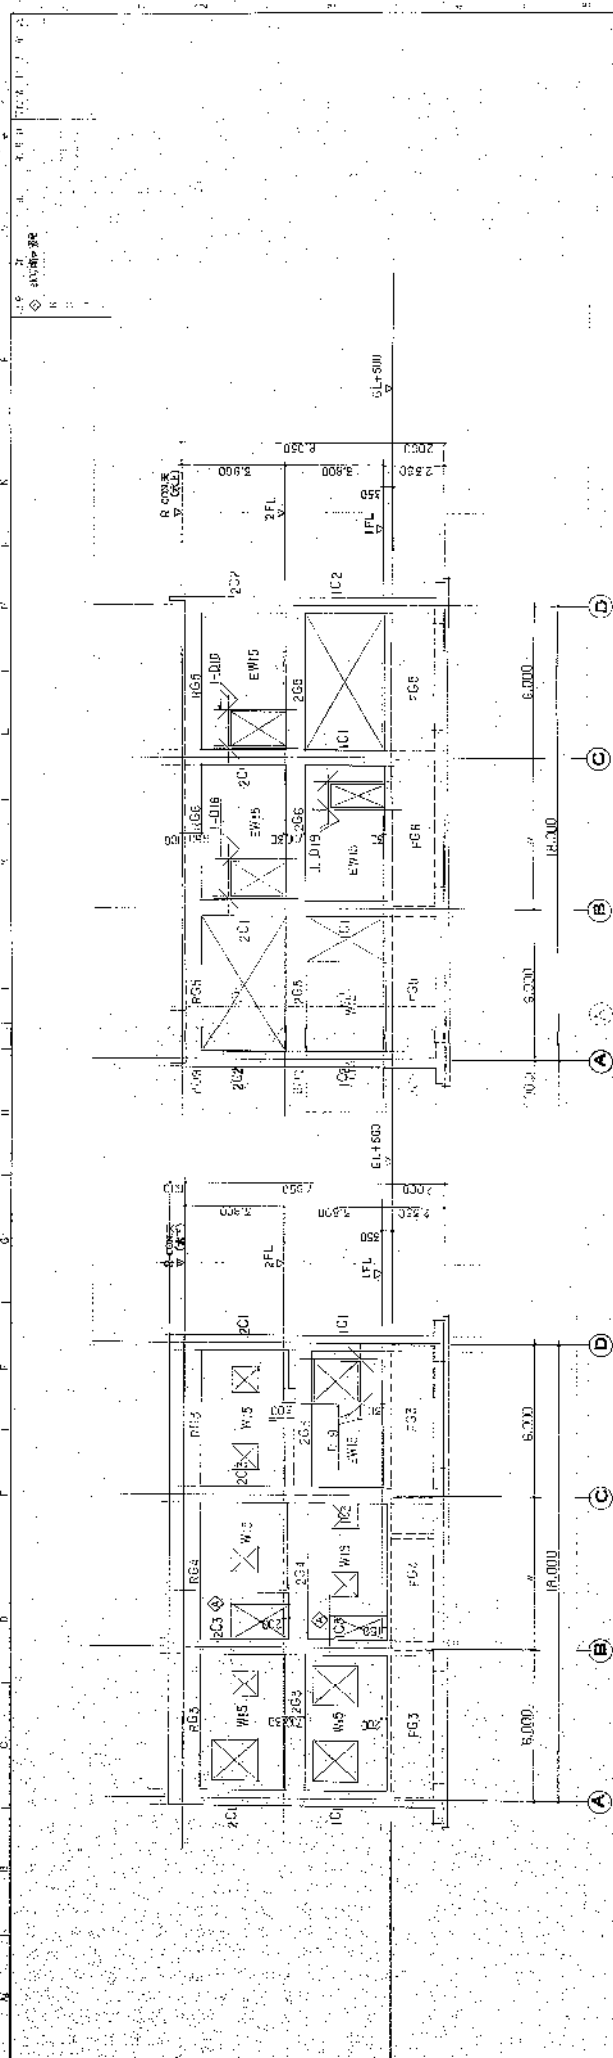

① 道前起所

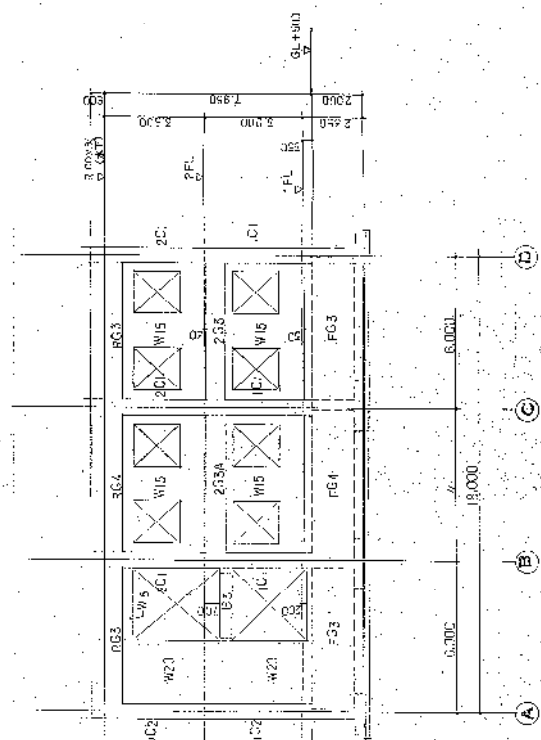



[illegible]

2	3	4	1496	
---	---	---	---	---	---	---	---	----	----	-----	-----	------	------	--


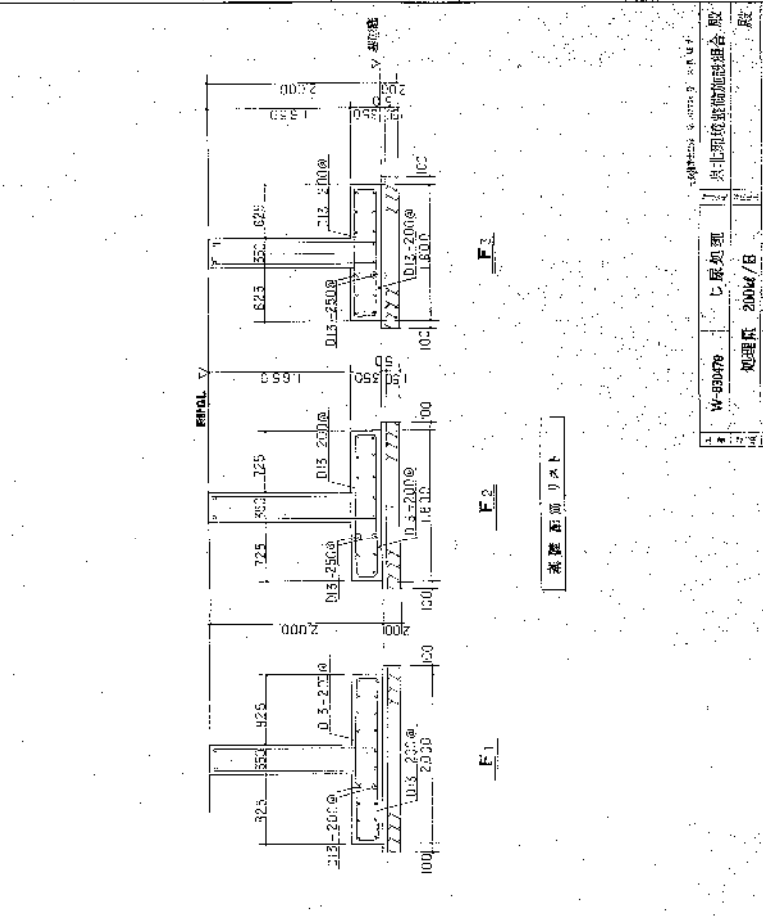
[illegible]




記号	RG1	RG2	RG3	RG1348
----	-----	-----	-----	-----	-----	-----	-----	-----	-----	------	------	-------	-------	--------	--------	
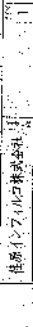196304764-394


[illegible]

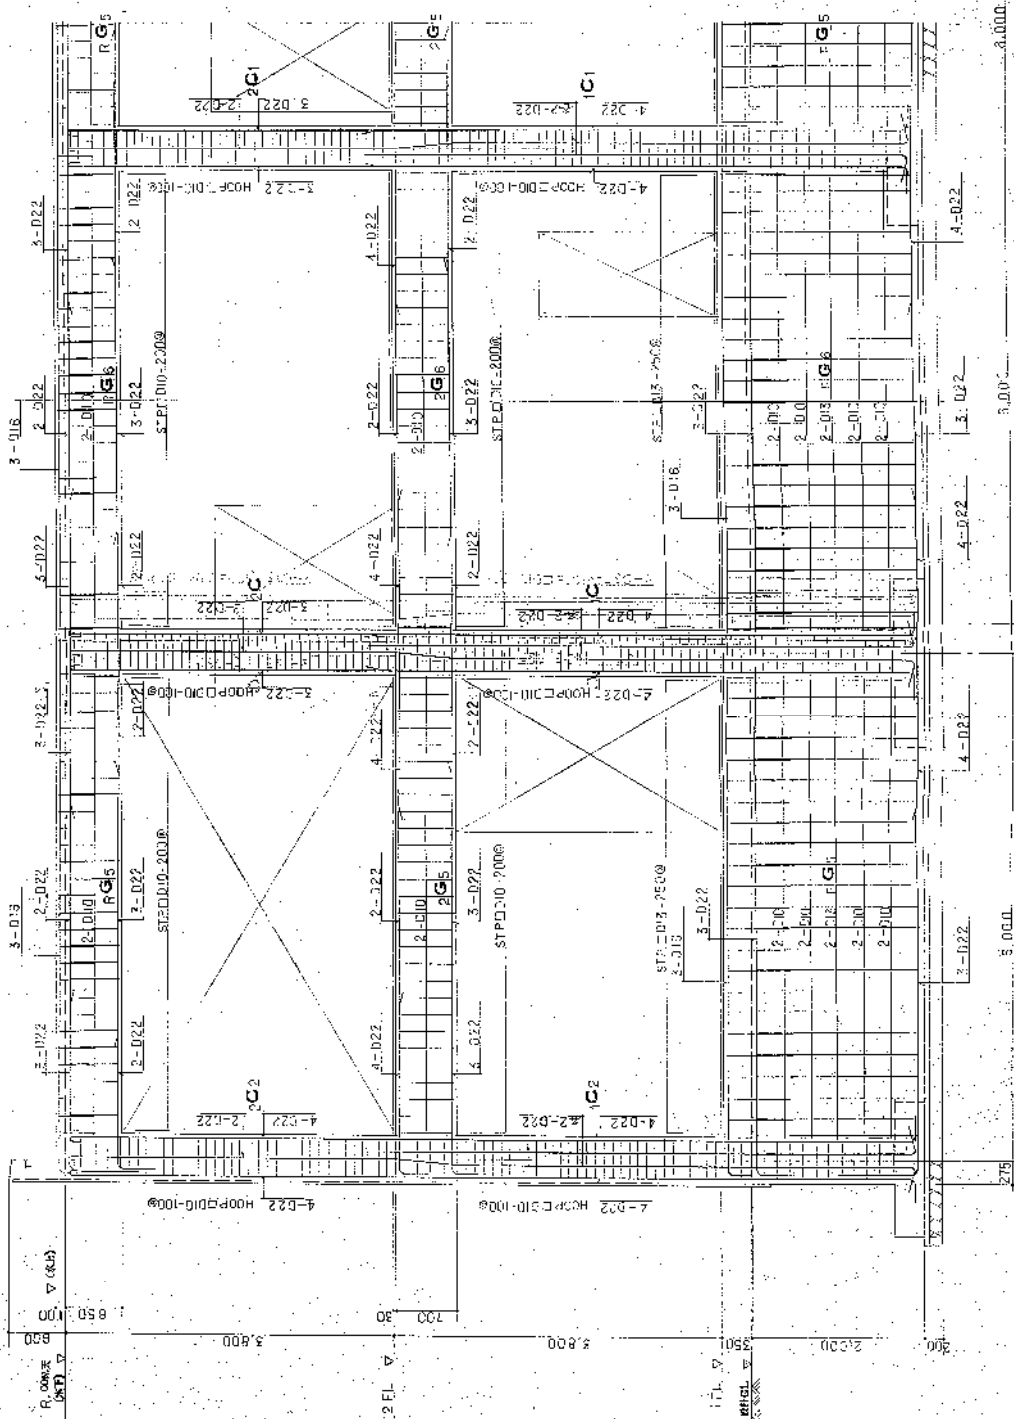[illegible]

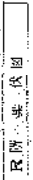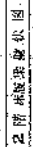


共五章

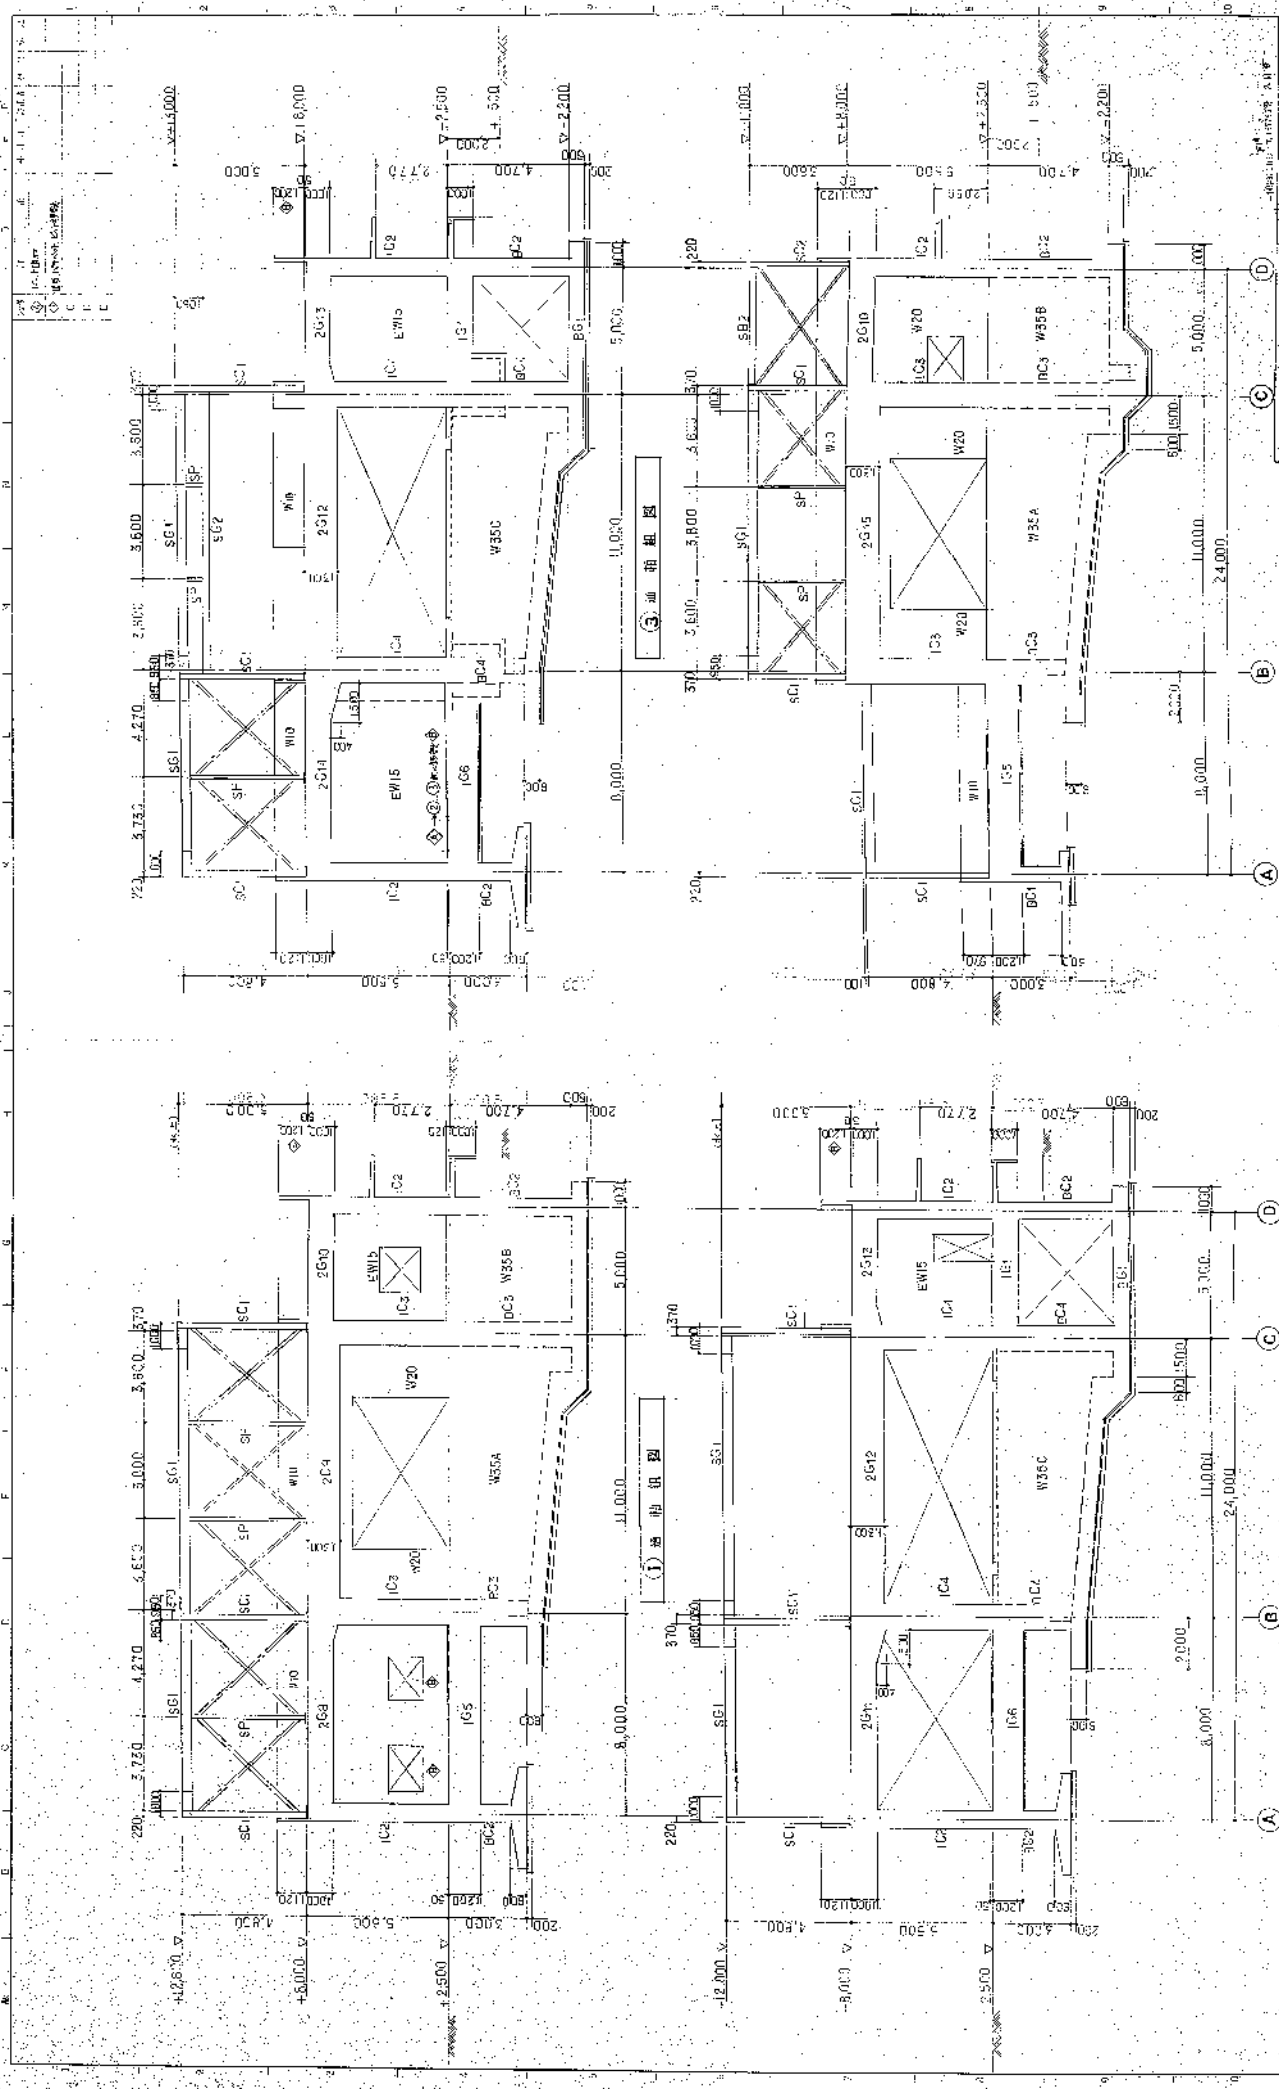




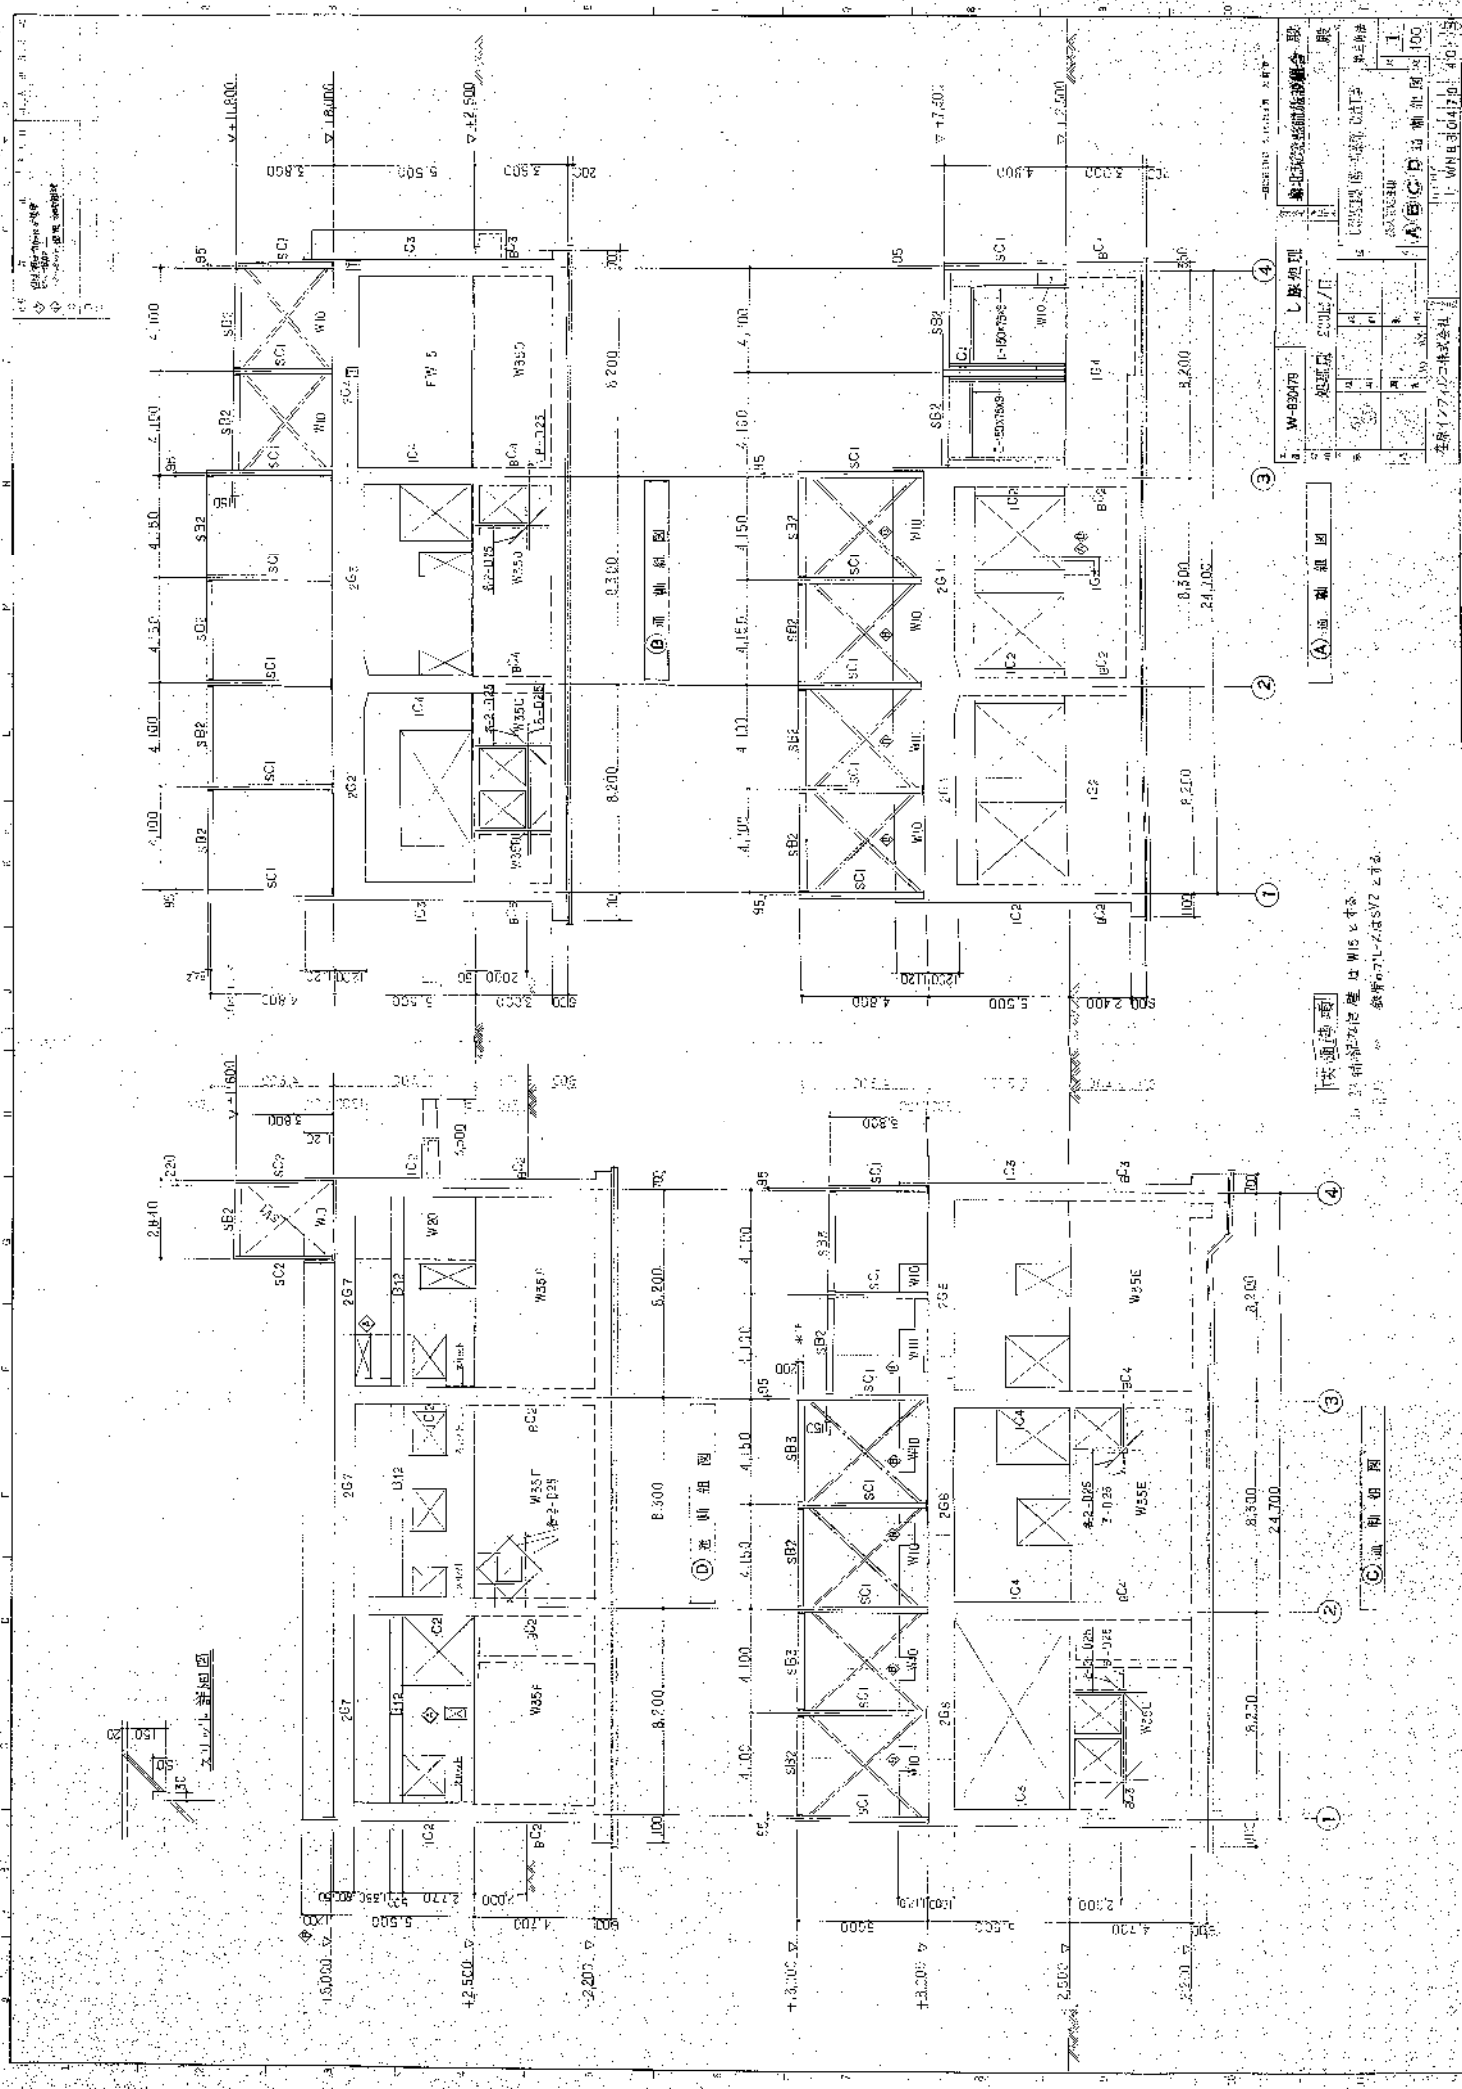



「交通設備」
 1. 2. 3. 100.


| | | | | | |
|---------|--|------|--|--------|--|
| W-83079 | | しずく型 | | 建設株式会社 | |











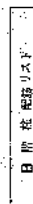
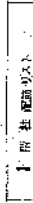



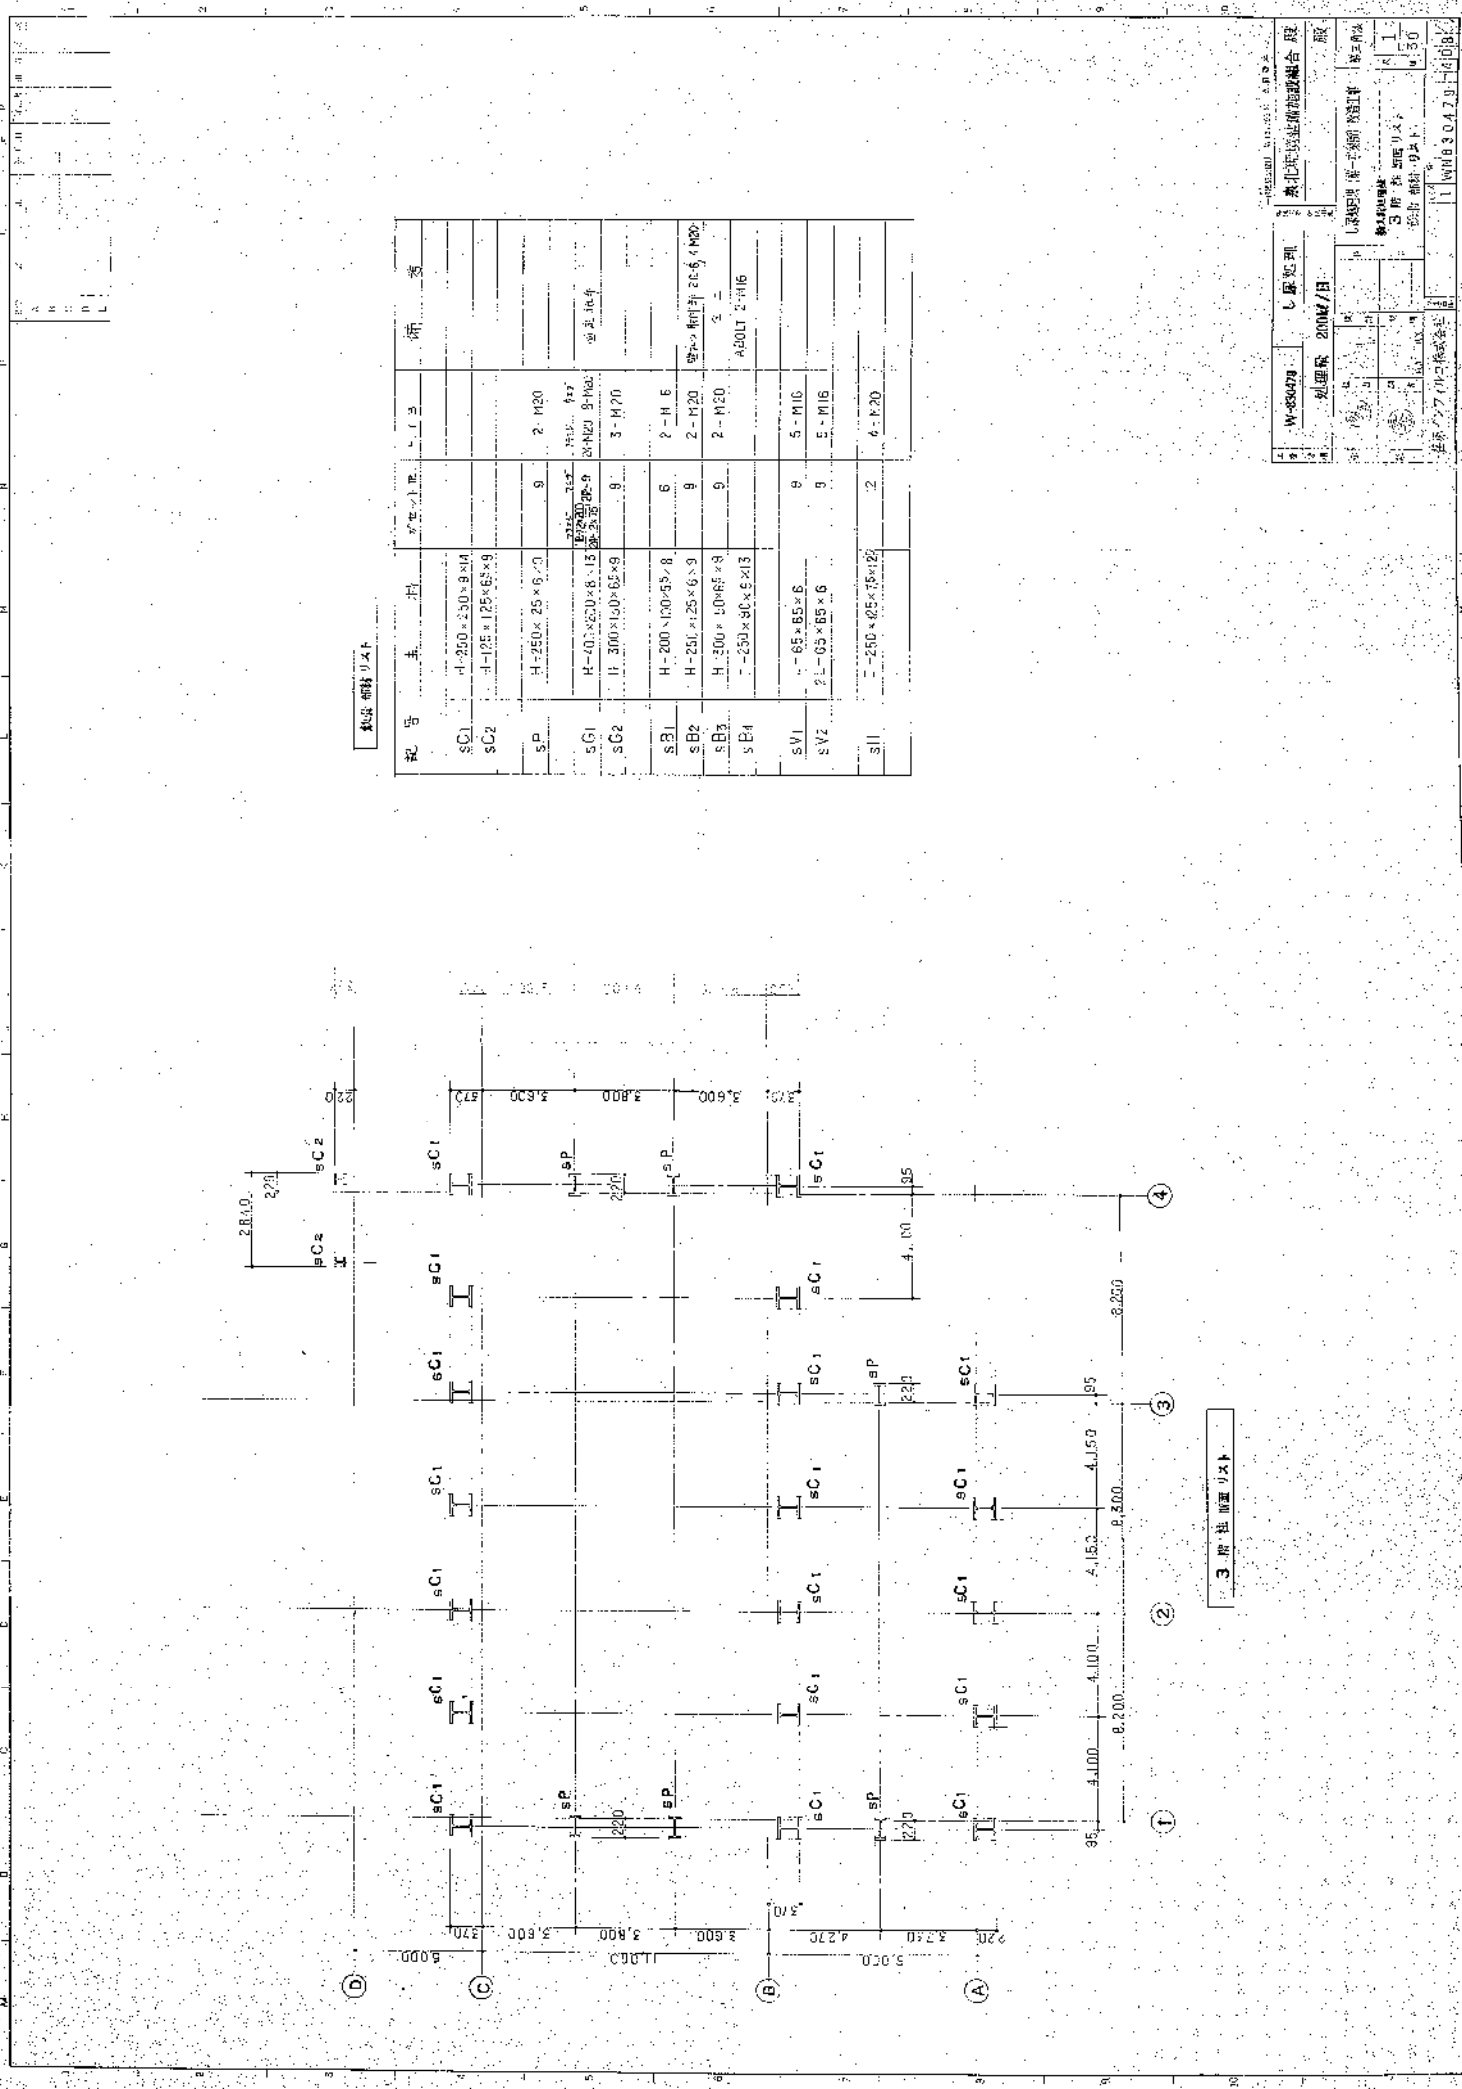




3 階柱配置リスト

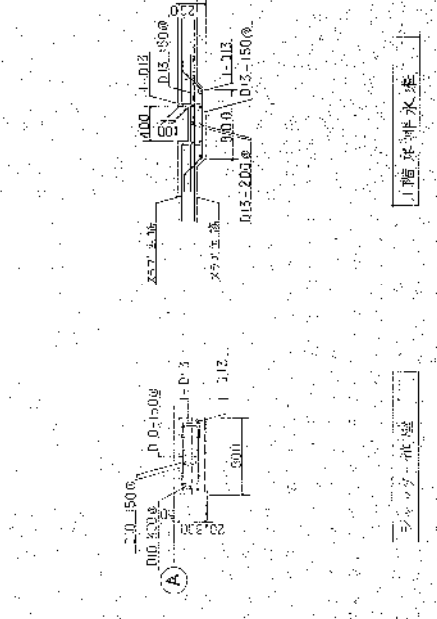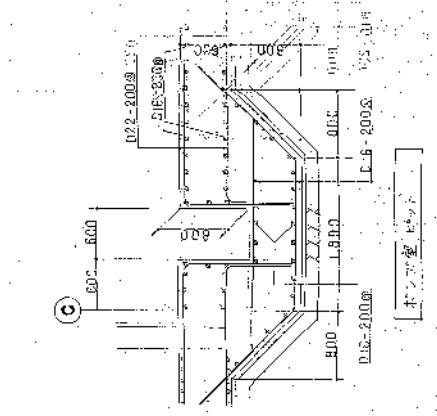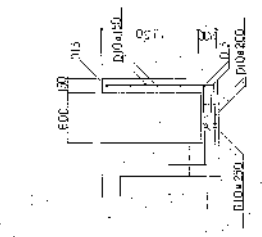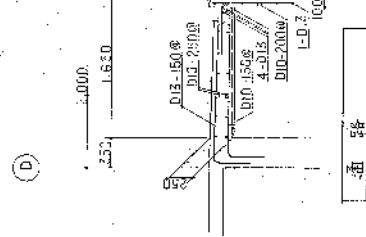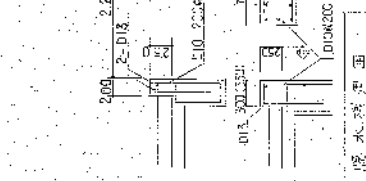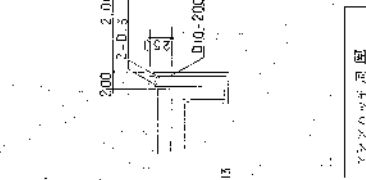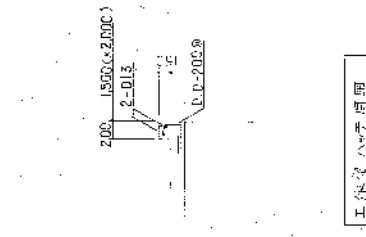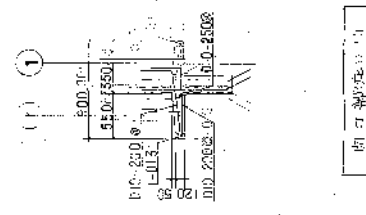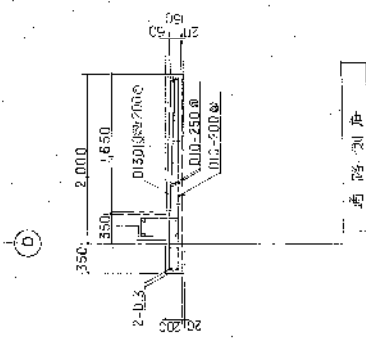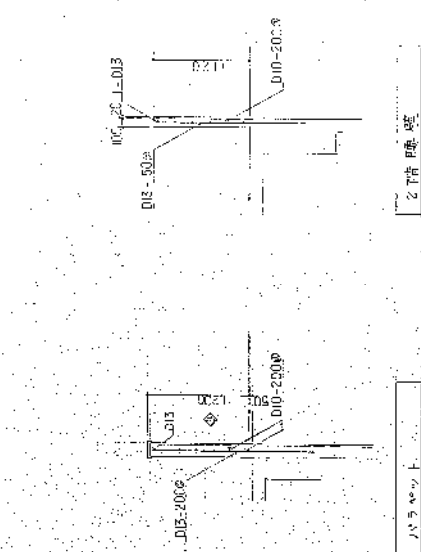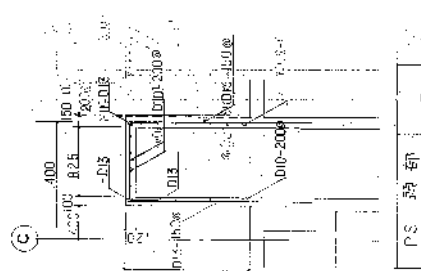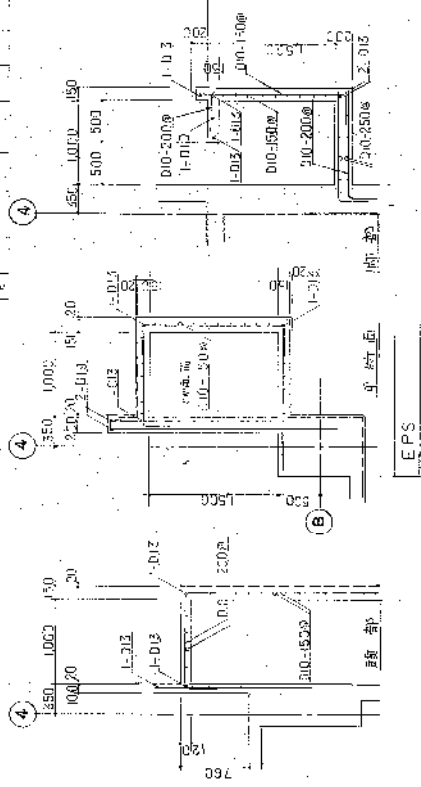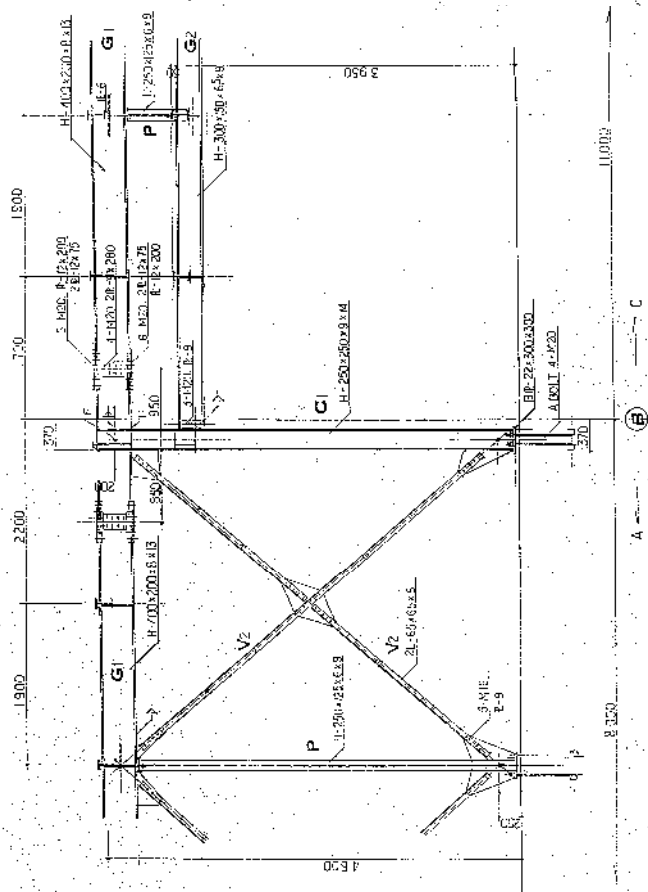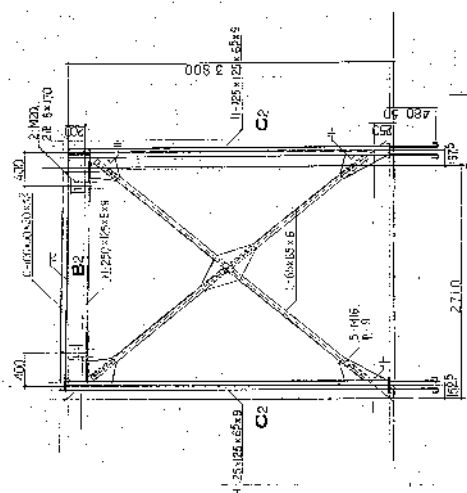






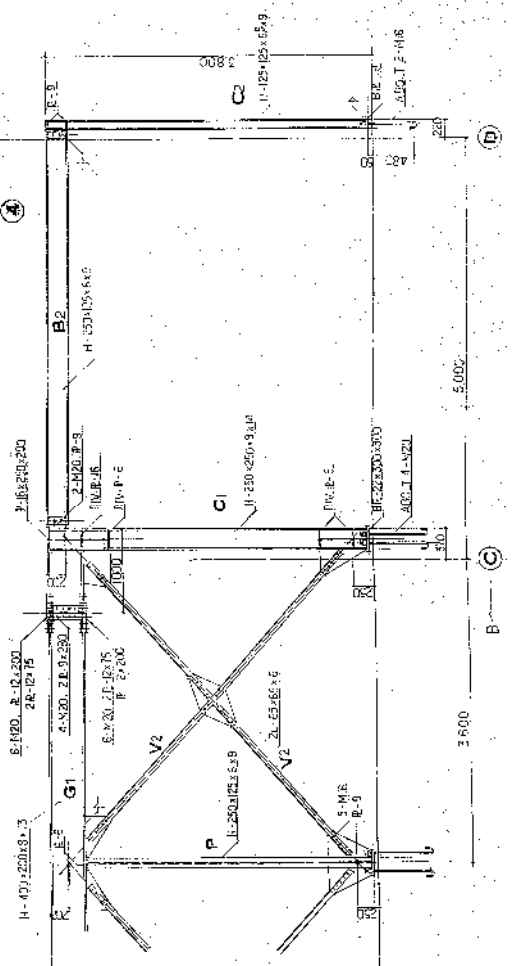


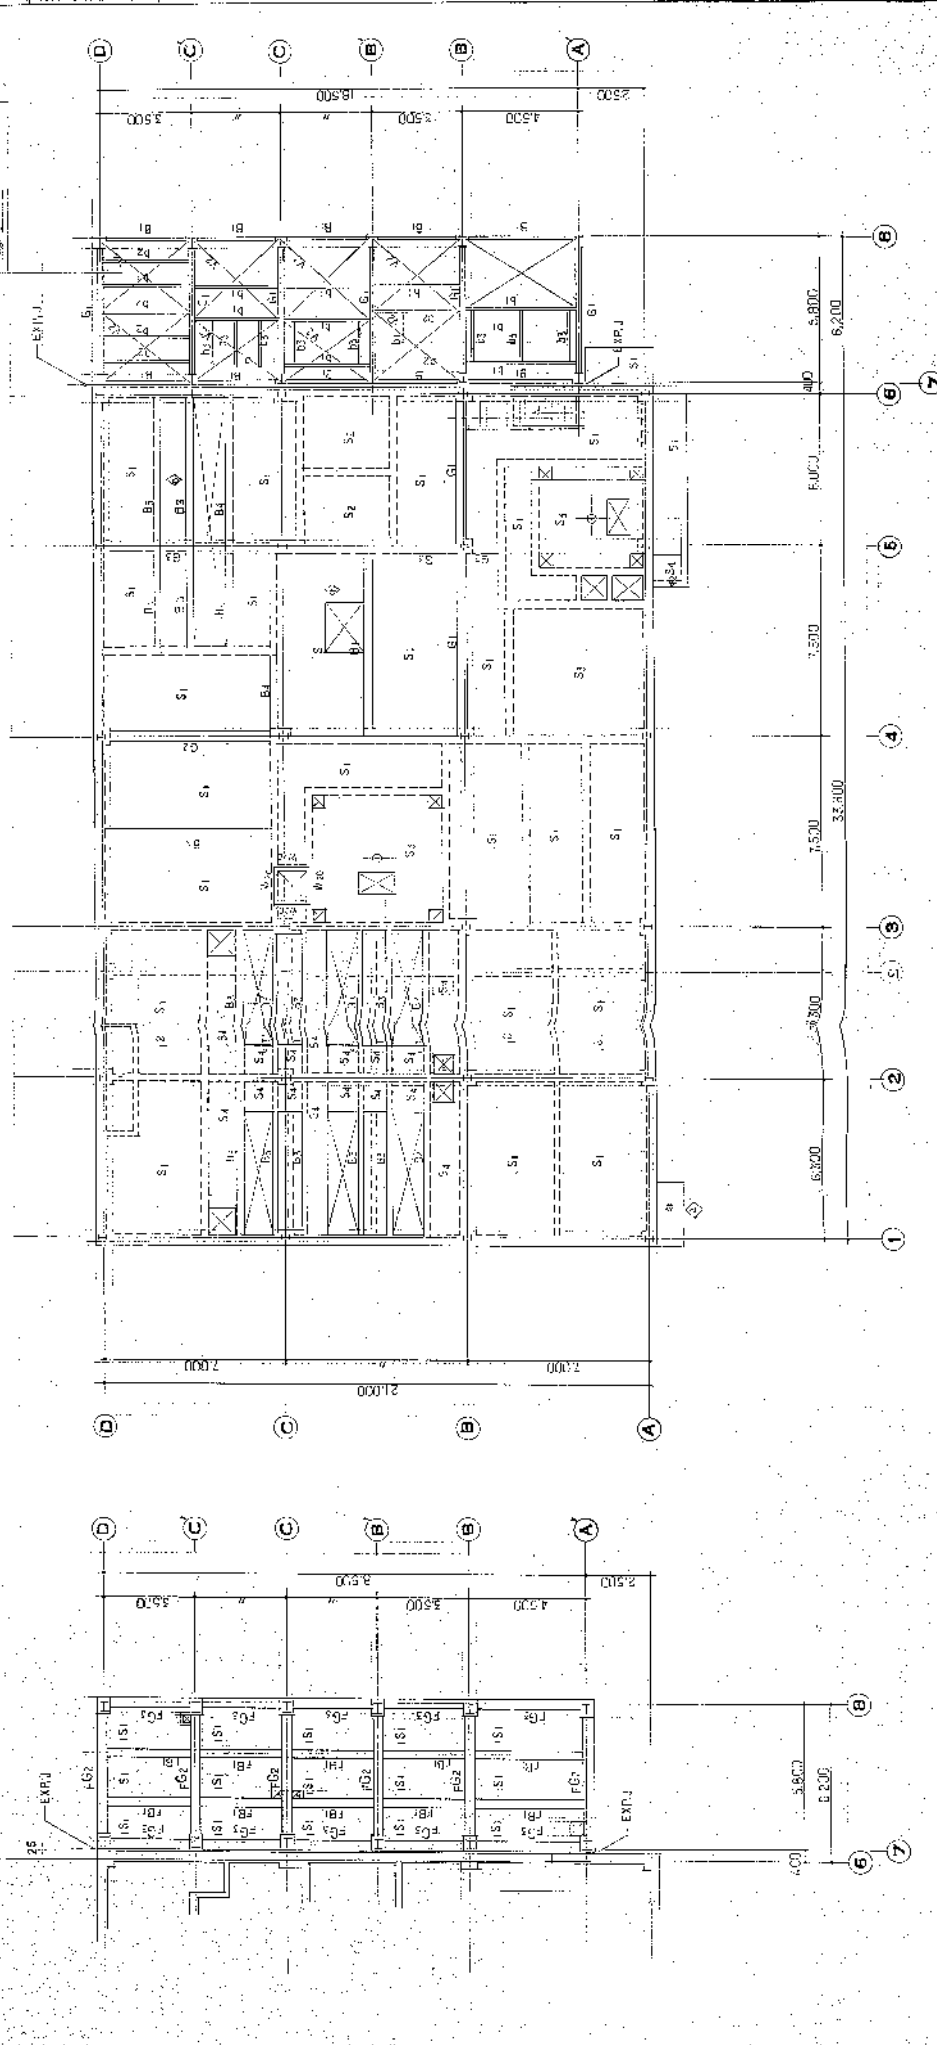
11-50



2階平面図

1階平面図


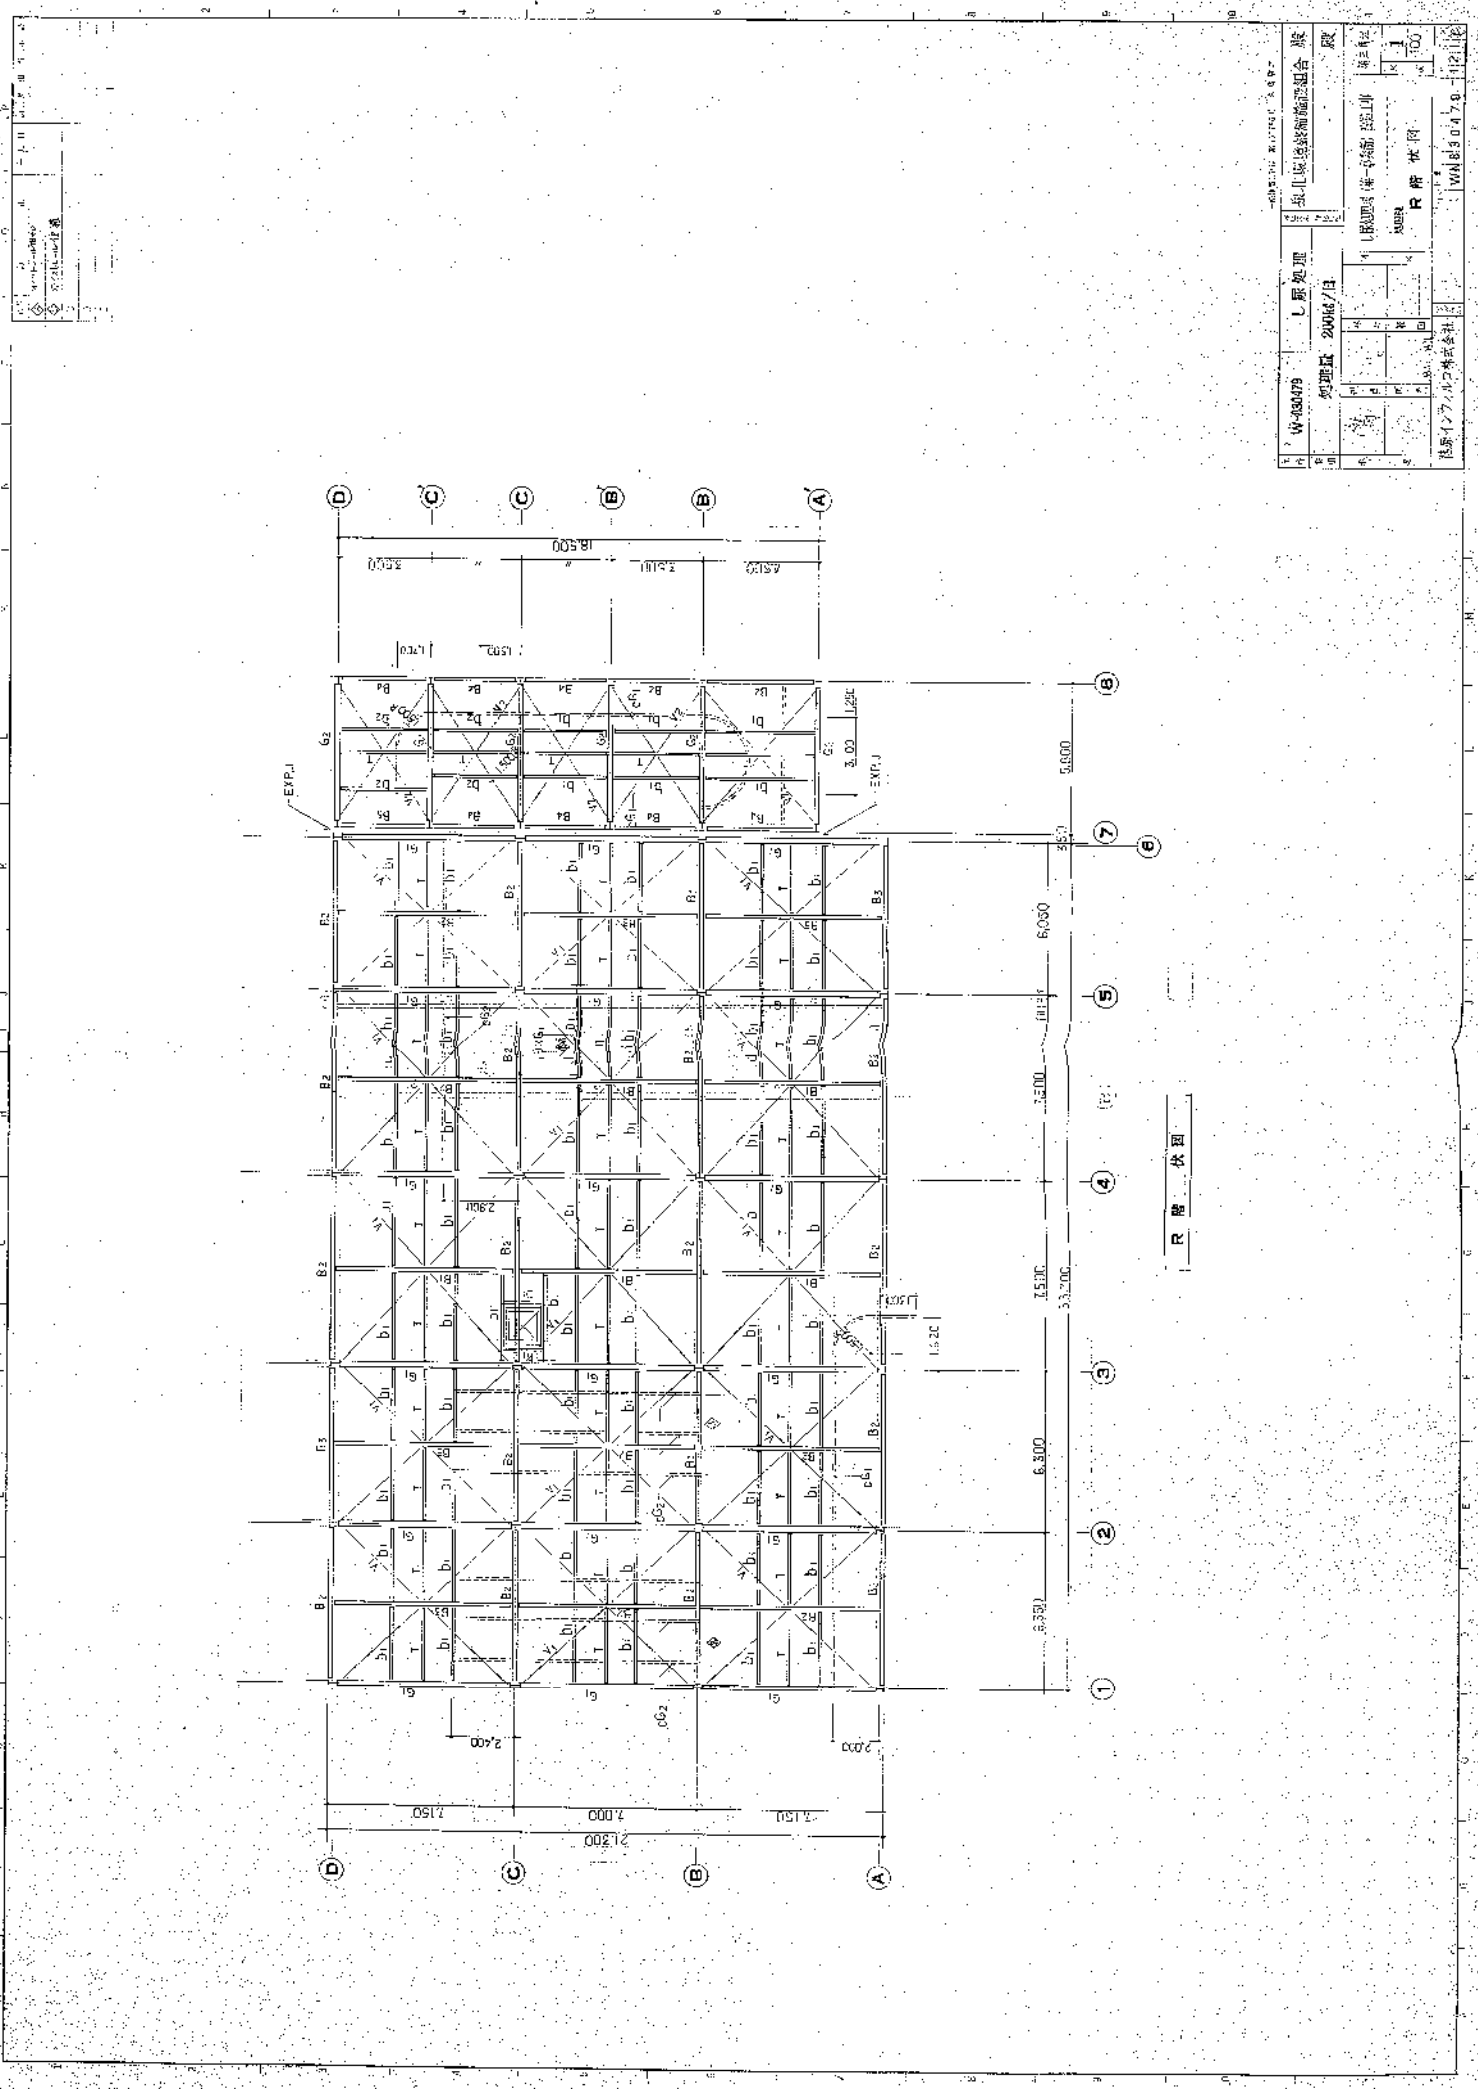

| | | | | |
|----------|--|-------------|----------|--|

処理シート


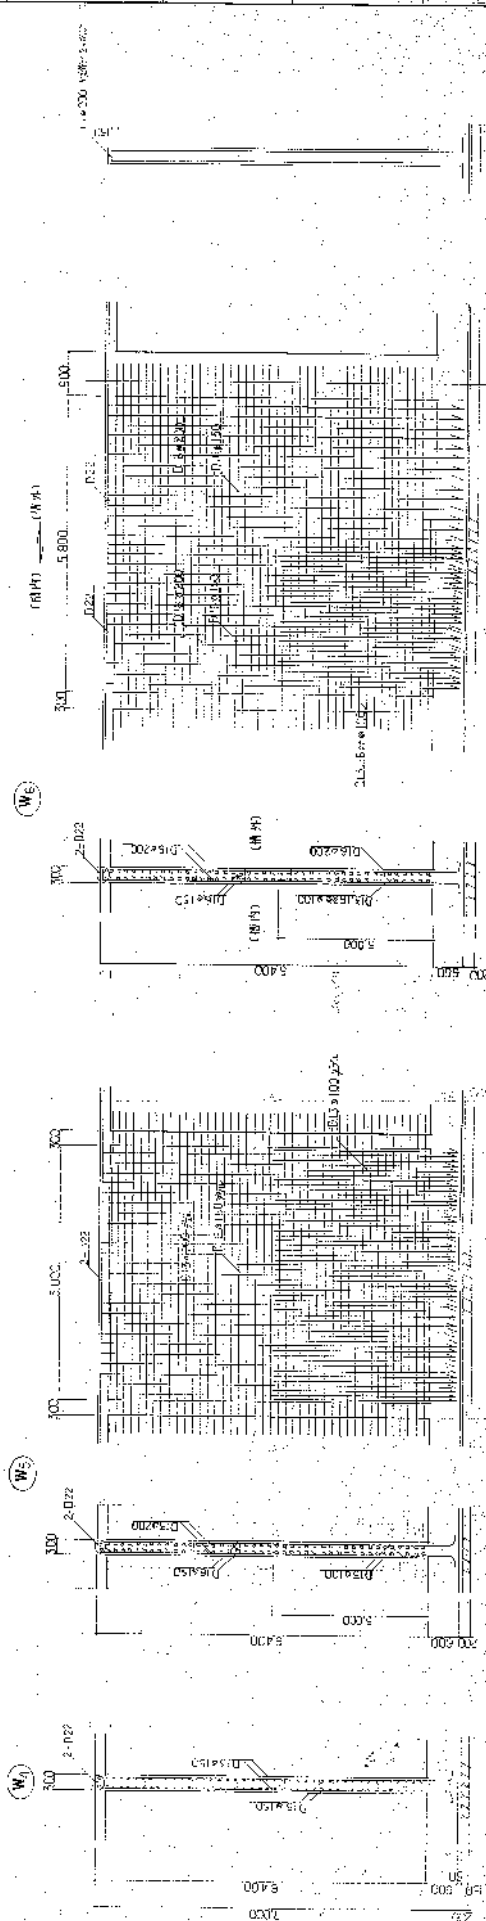[illegible]

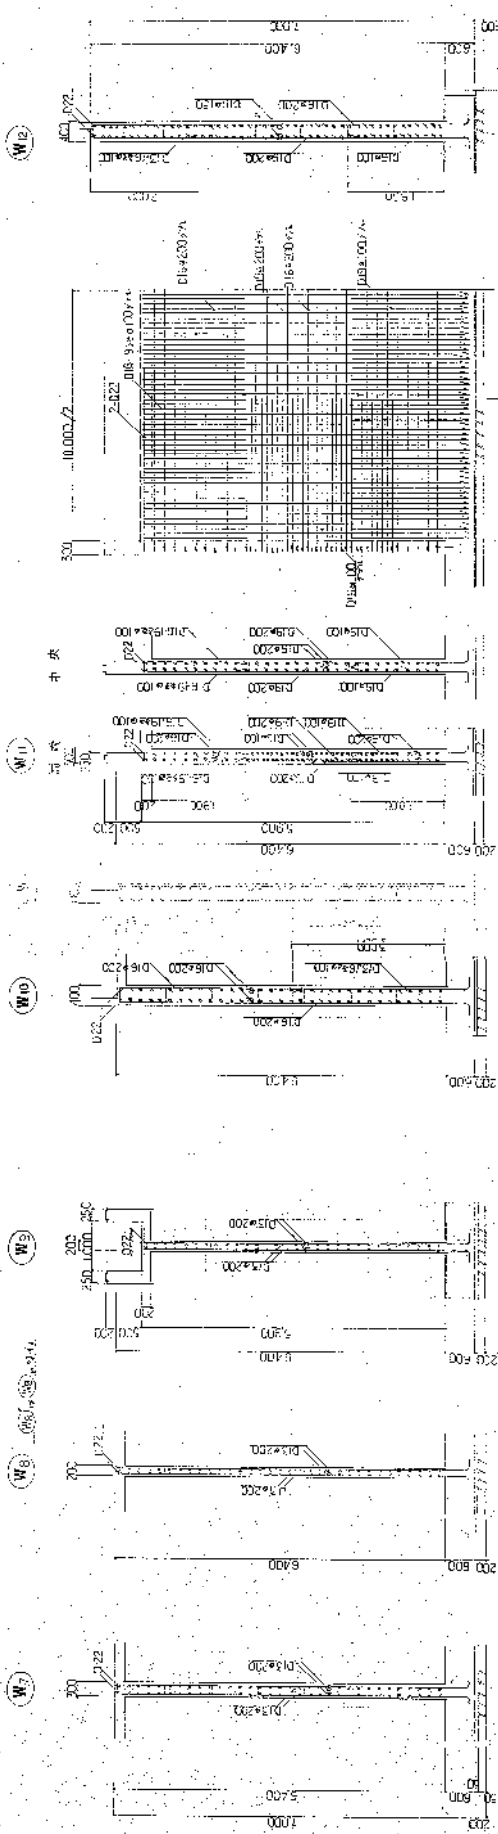



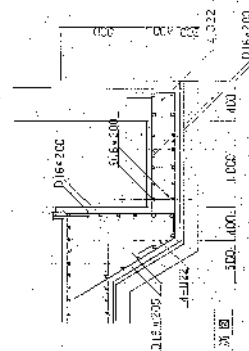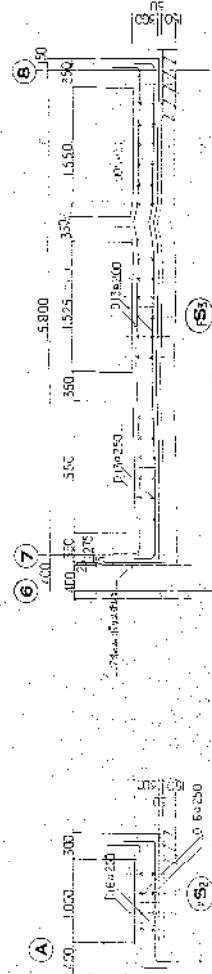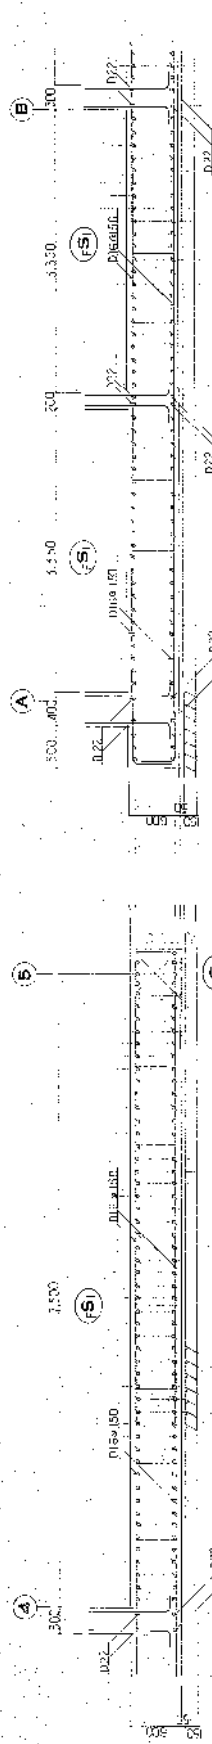



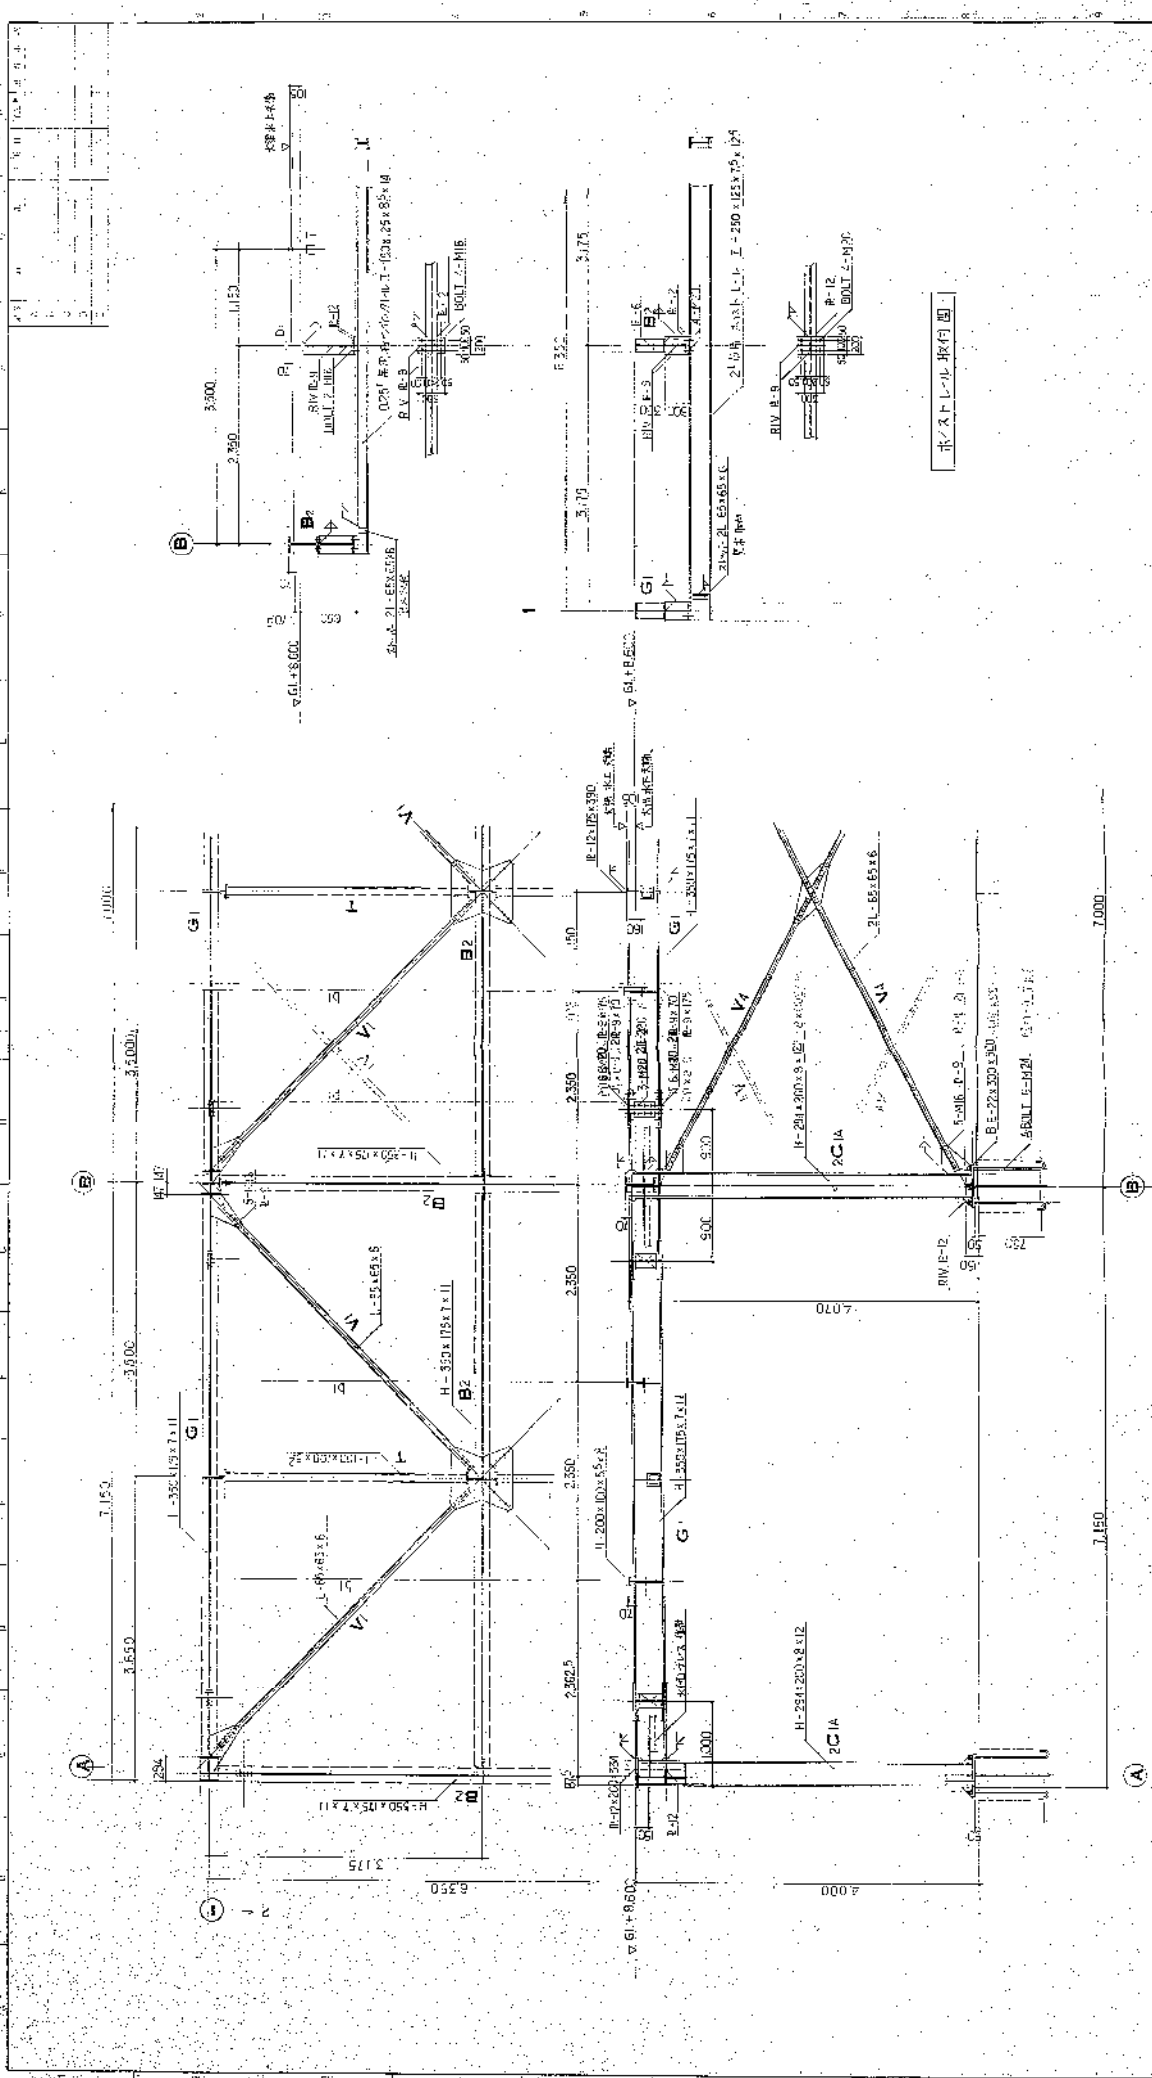[illegible]






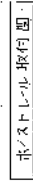


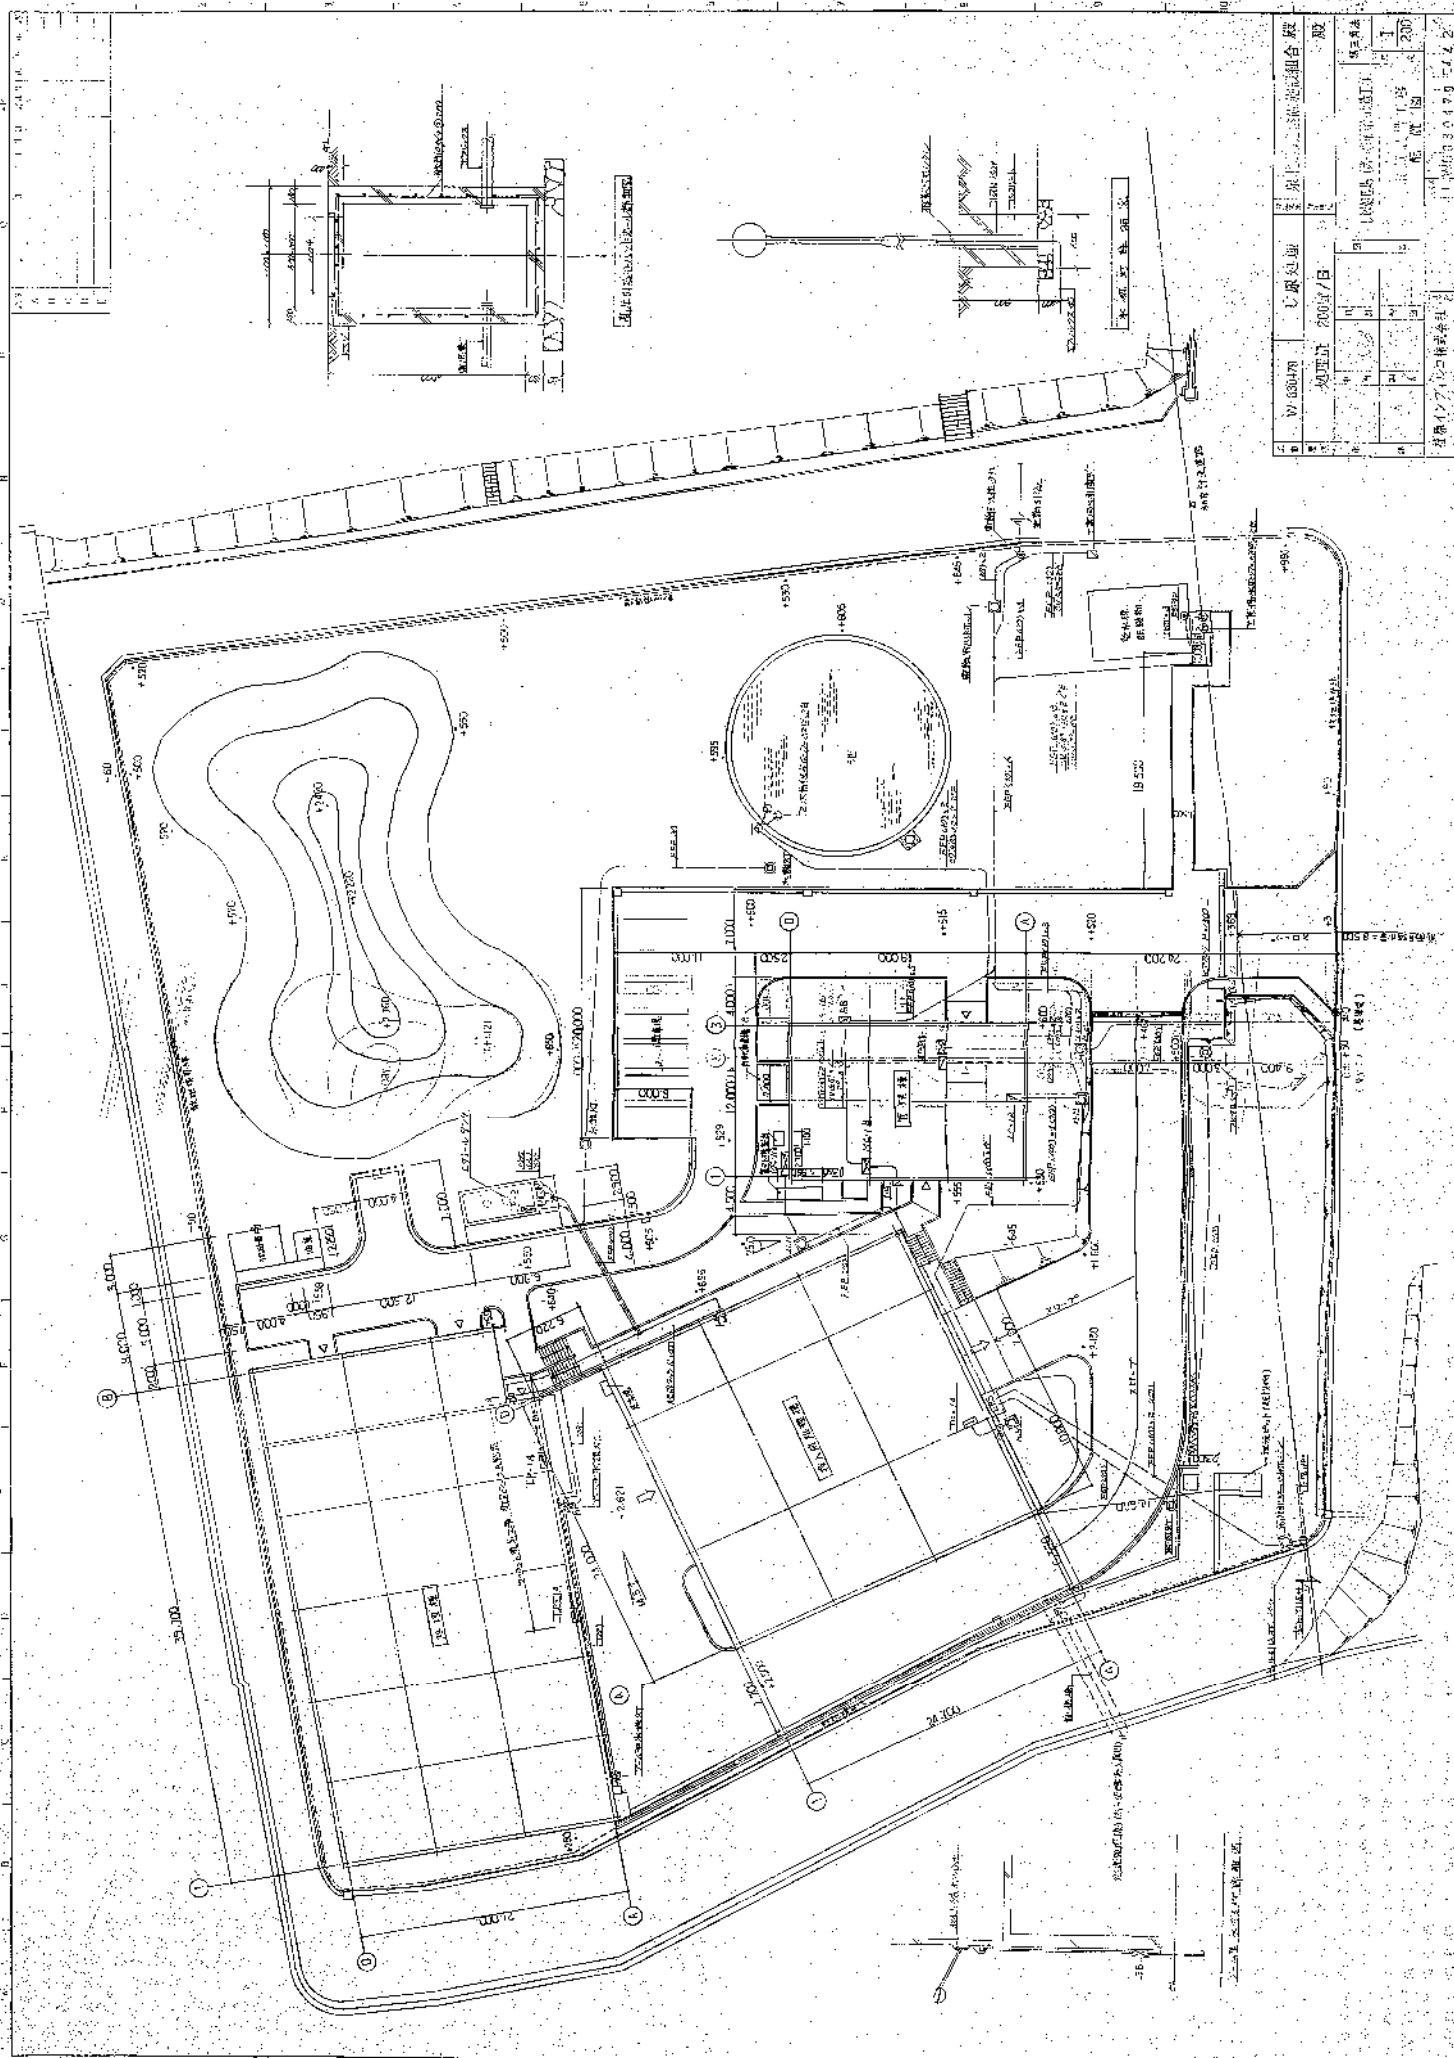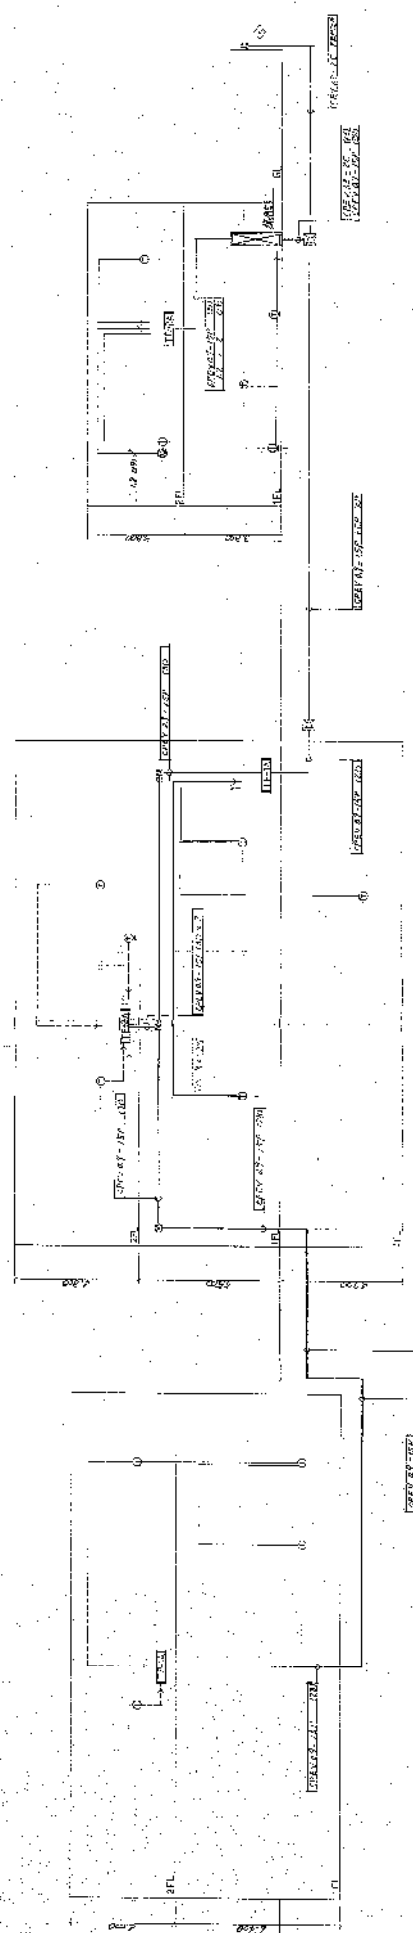[illegible][illegible]






營理棟

イノチ水邊設置系統図


| | | | | | | | | | | | | | | | | | | | | | | | | | | | |
|---------|------|---------------|---|---|---|---|---|---|----|----|----|---|----|----|----|---|---|---|---|---|---|---|---|---|----|----|----|
| W-30079 | し原処理 | し原処理 2002/7/日 | <table border="1"> <tr> <td>1</td> <td>2</td> <td>3</td> <td>4</td> <td>5</td> <td>6</td> <td>7</td> <td>8</td> <td>9</td> <td>10</td> <td>11</td> <td>12</td> </tr>

$$\frac{\text{L.C.} \div 1 \text{ A}}{\text{L.C.} \div 1 \text{ A}}$$
$$\overline{LC - 2A}$$

LF 1A


1. α_1

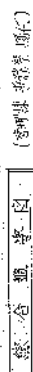1. MCB 2P 50A 20A
 2. 2.0 2P 2P




| | |
|----|---------|
| 図名 | 平面図 |
| 図号 | W-80079 |
| 単位 | mm |
| 縮尺 | 1/100 |
| 作成 | 〇 |
| 確認 | 〇 |
| 修正 | 〇 |
| 最終 | 〇 |

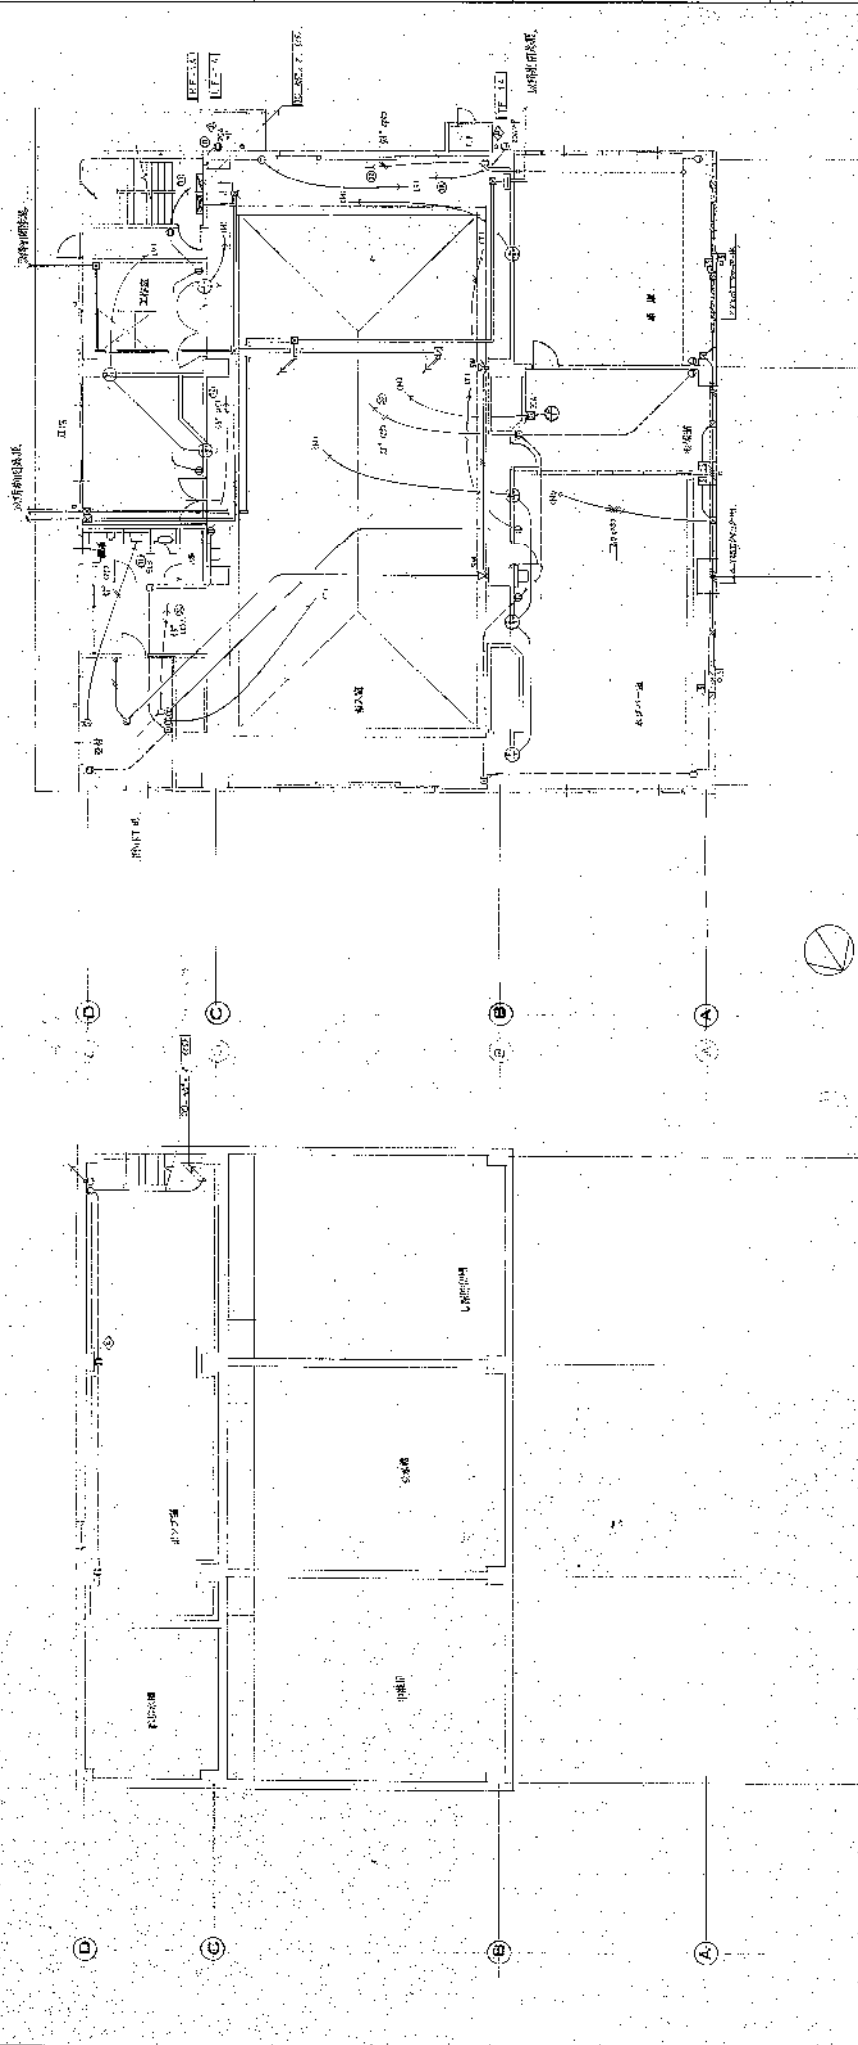

1 階 平面図 1/100


B1 階 平面図 1/100



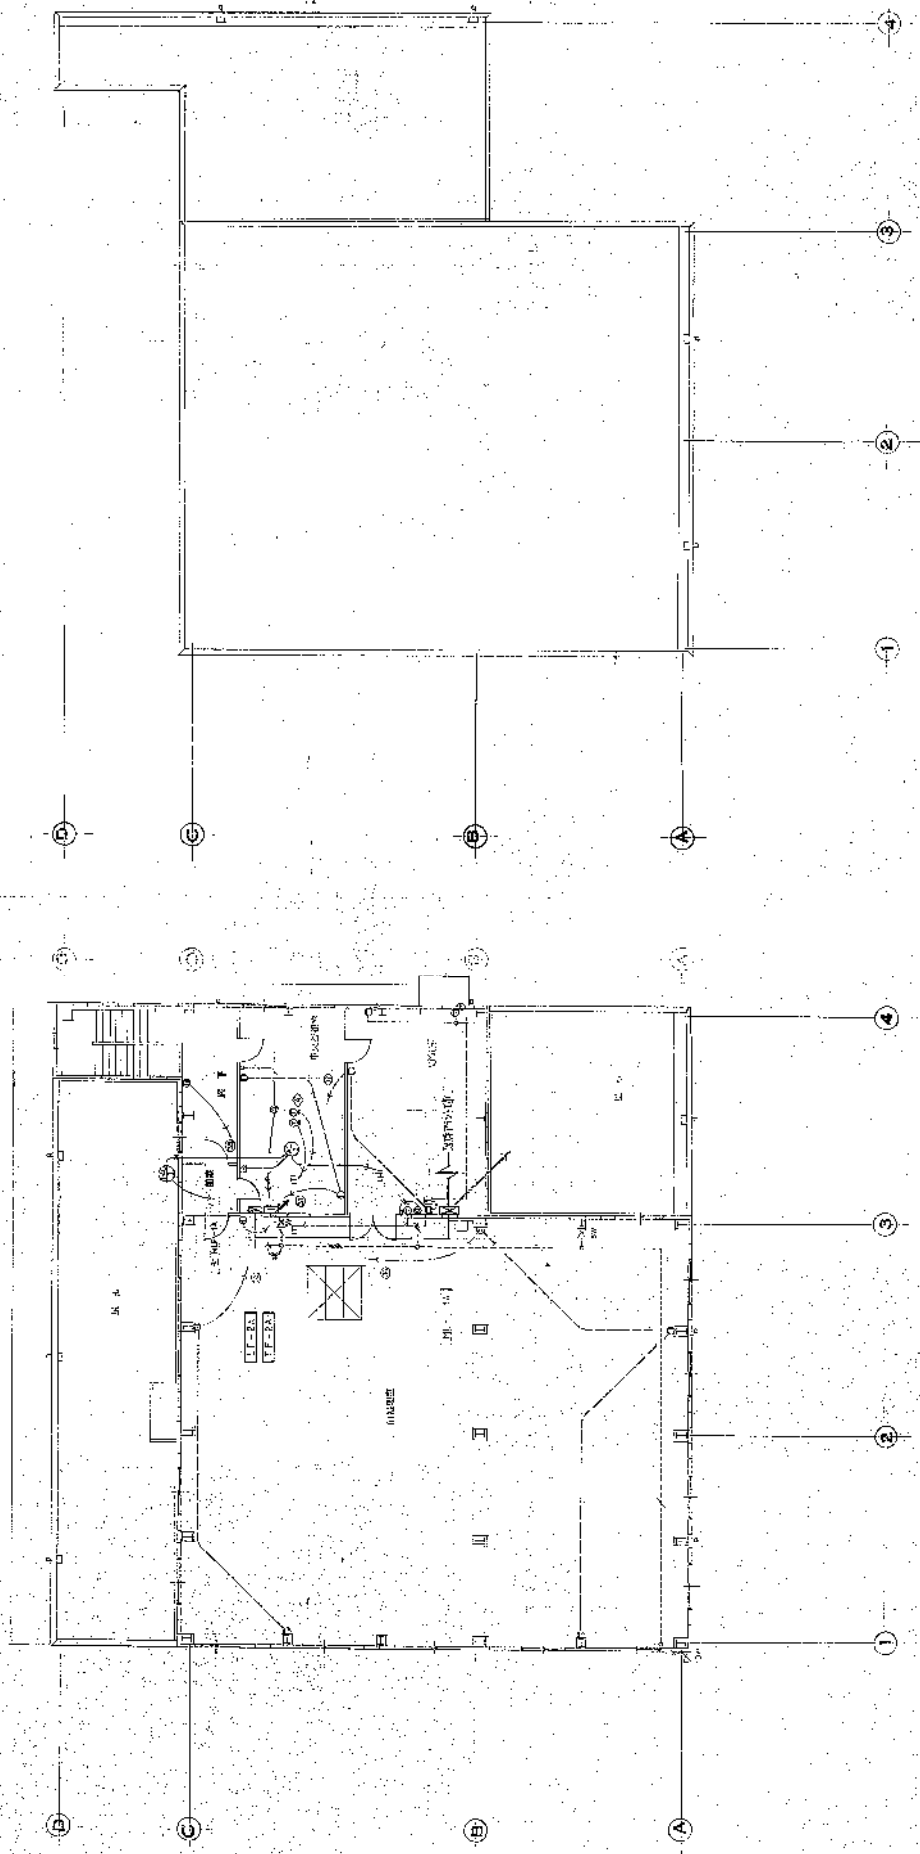

2 附 平 面 図 1/100


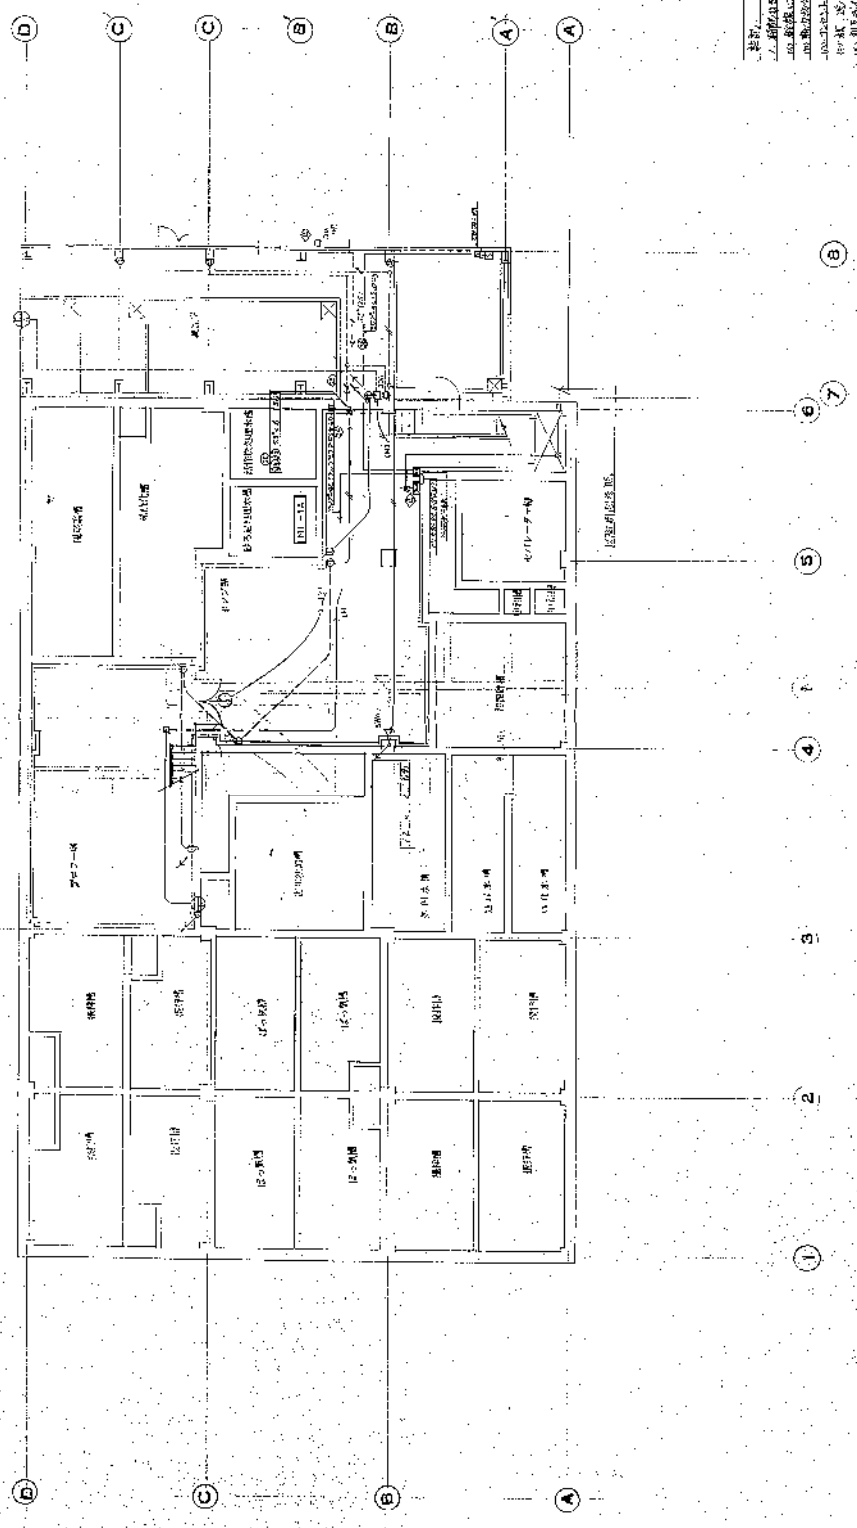



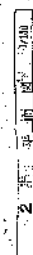

| | | | | | | | | | |
|---------|---------|--------------|---|---|---|---|---|---|-----|
| W-83079 | 七原列島 | 北北緯院器所地産組合 製 | | | | | | | |
| 処理量 | 200kg/日 | 製 | | | | | | | |









2. 1. 2. 3. 840.

| | | | | | | | | | | | | | |
|---------|------|------------|---|---|---|---|---|---|---|---|---|-----|-----|
| W-80079 | し原処理 | 処理量：2004/日 | 1 | 2 | 3 | 462 |
|---------|------|------------|---|---|---|---|---|---|---|---|---|-----|-----|

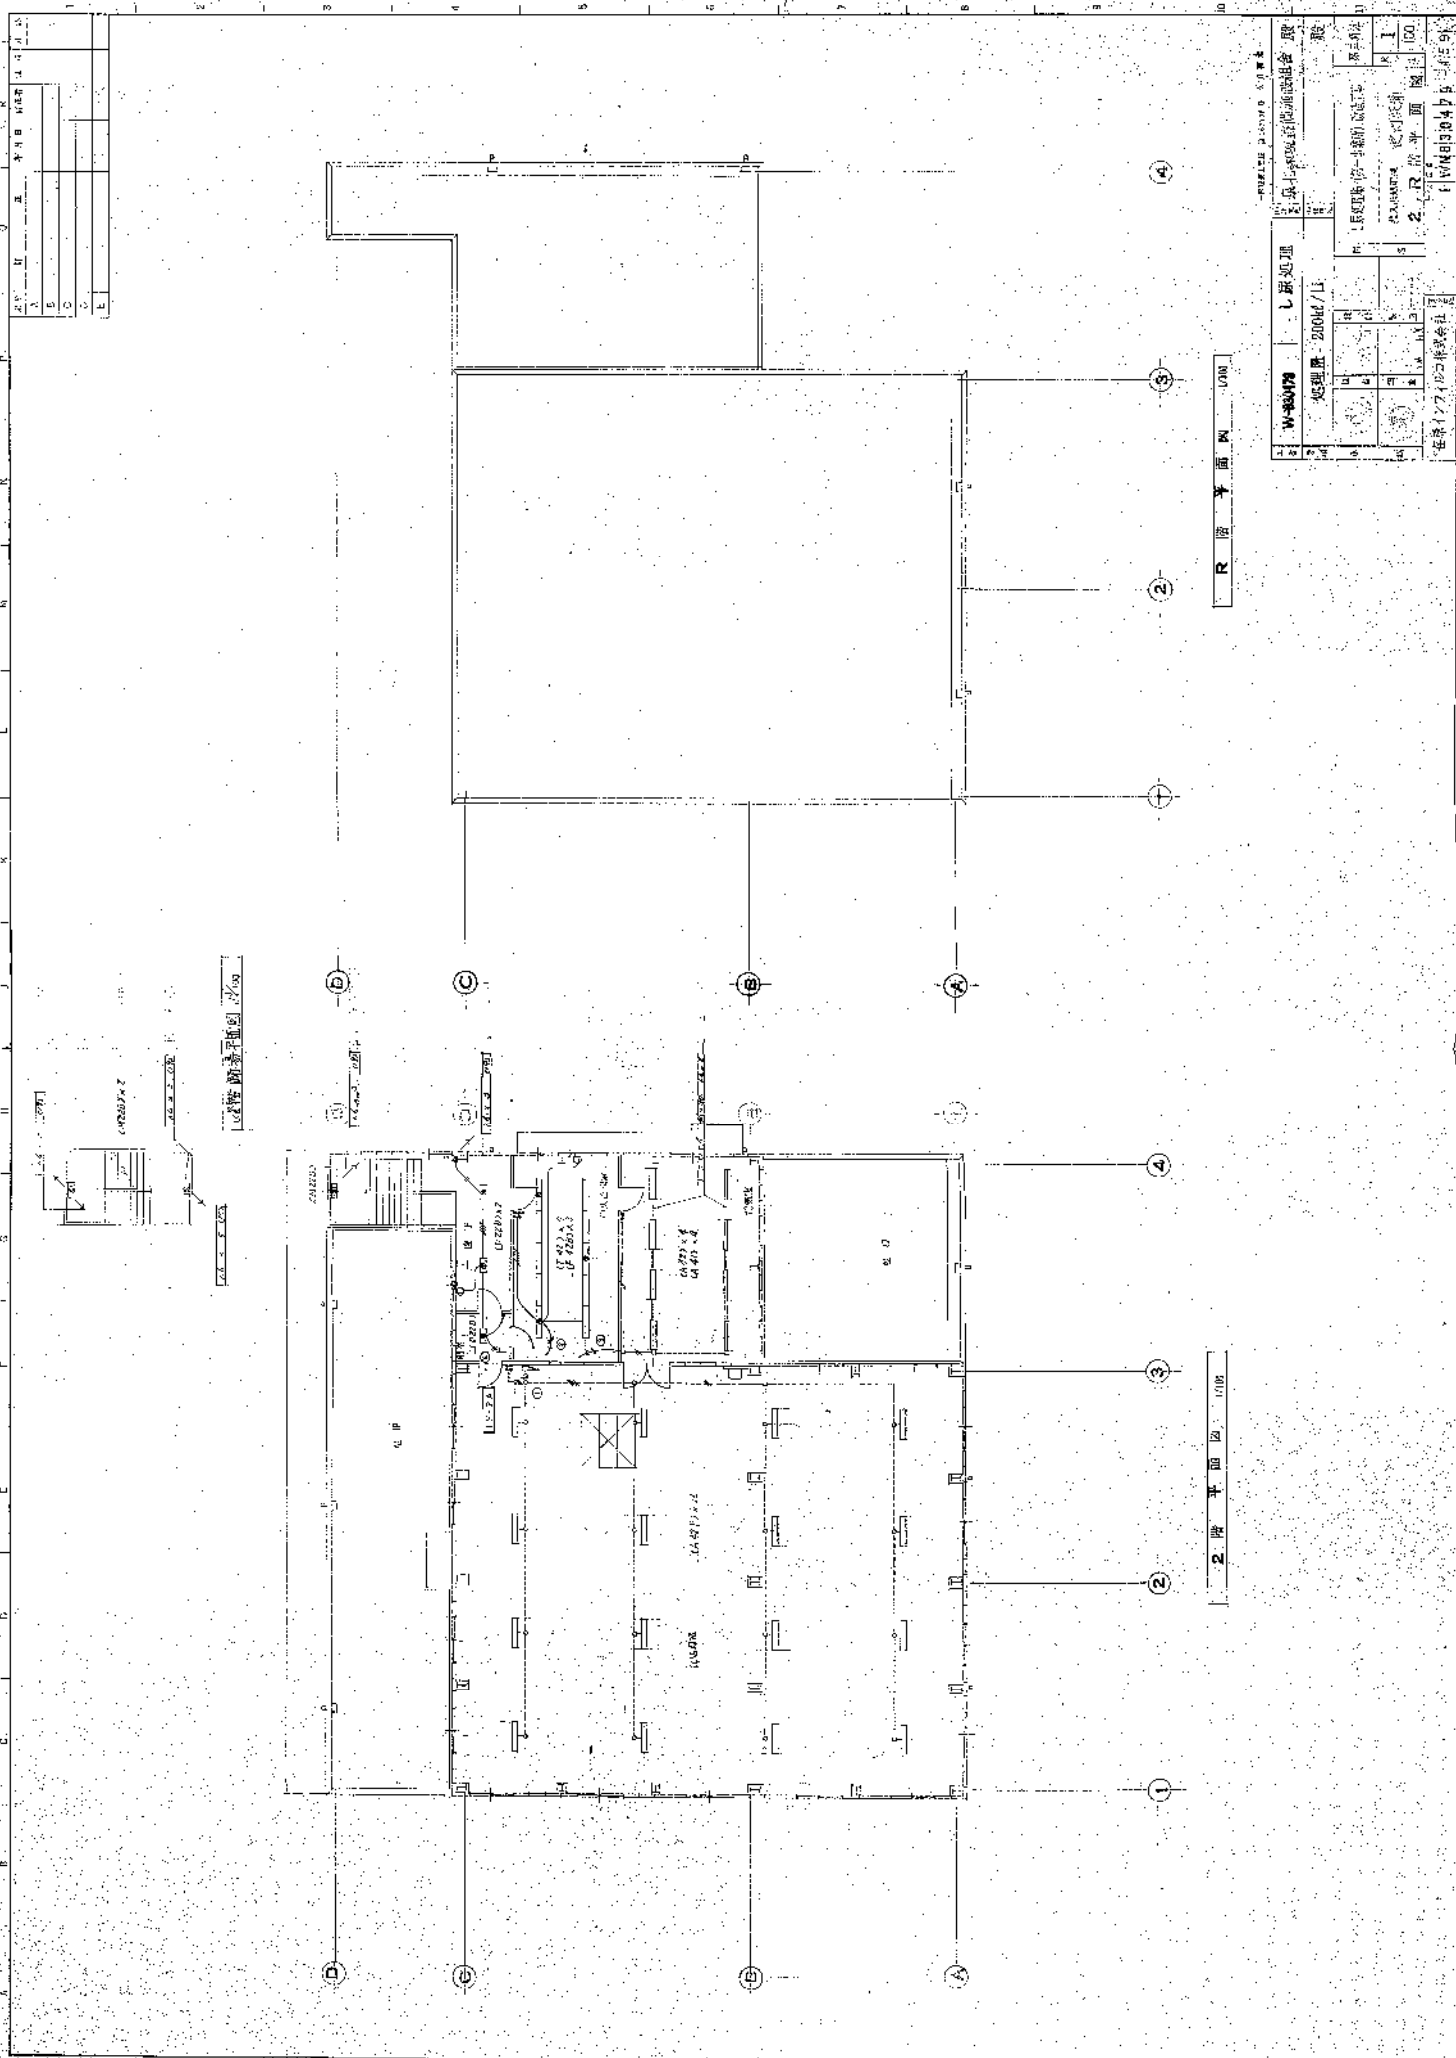



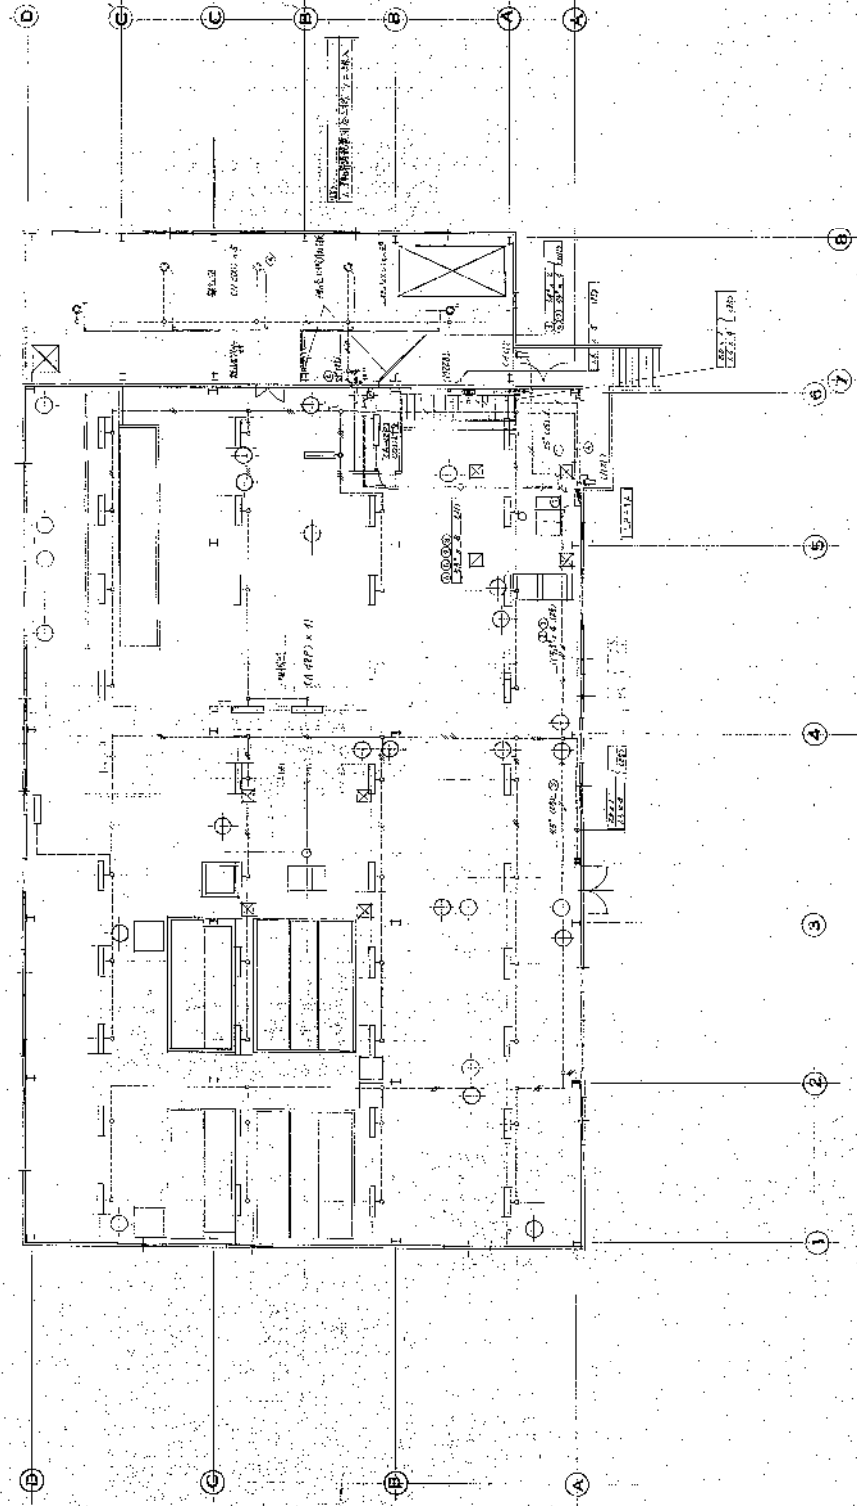

2 階 平面 図 1/100


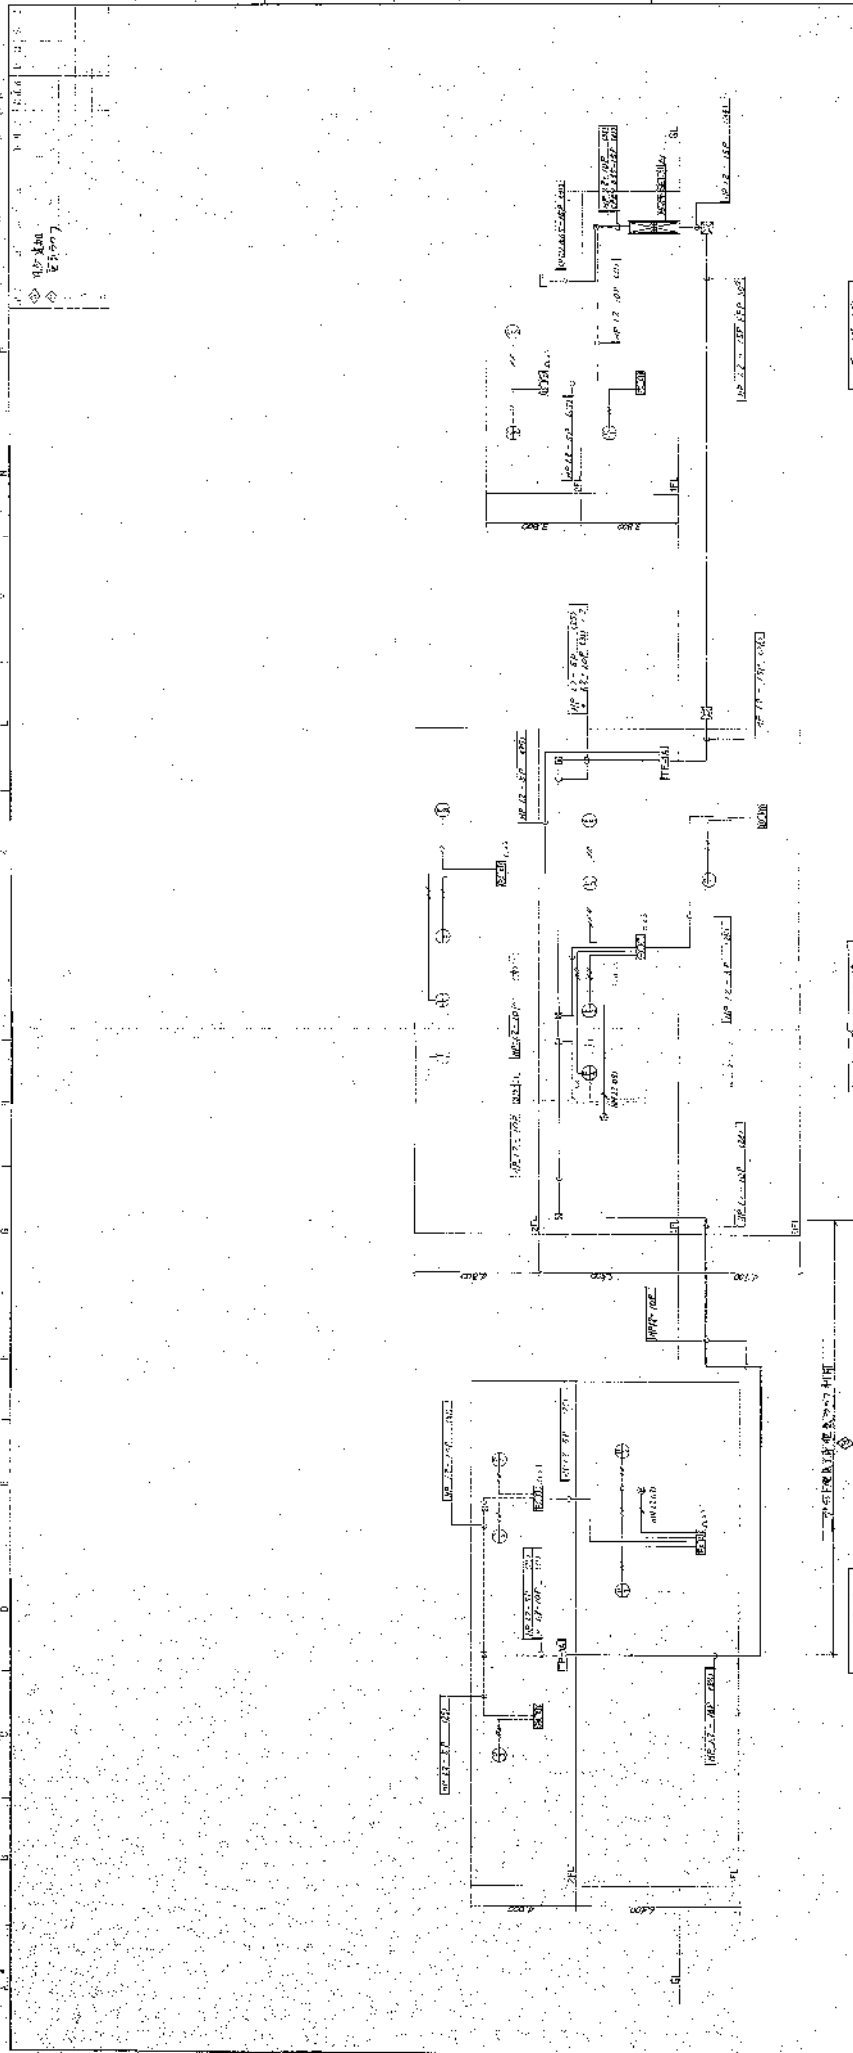

配線図

配線図

配線図



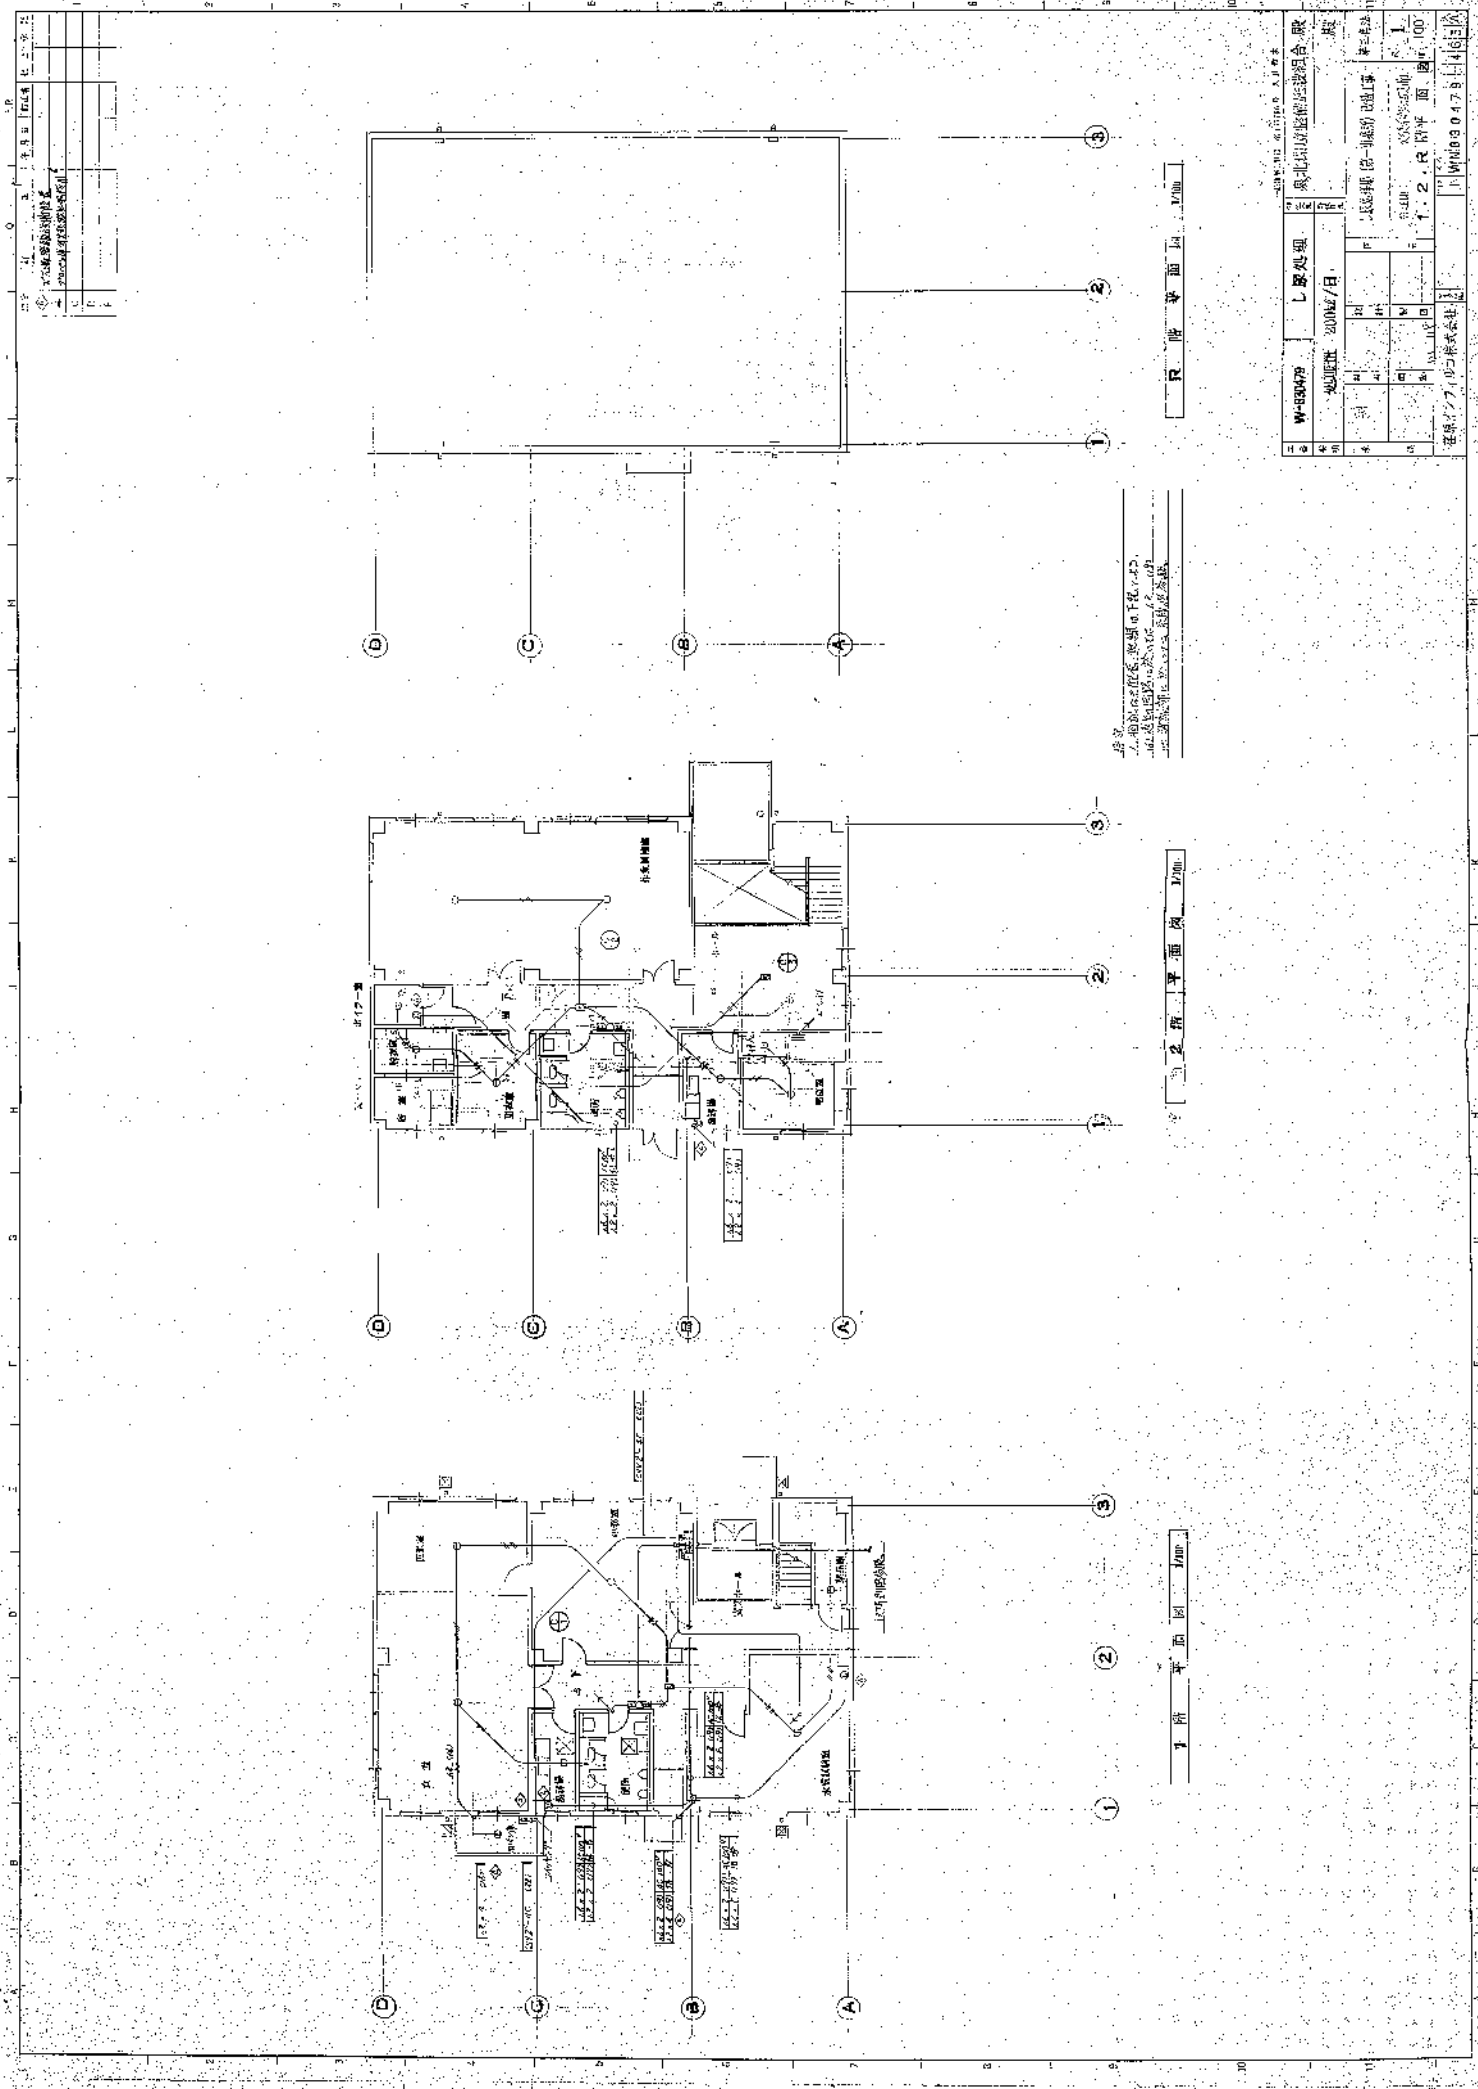

1 階平面図 1/100

2 階平面図 1/100




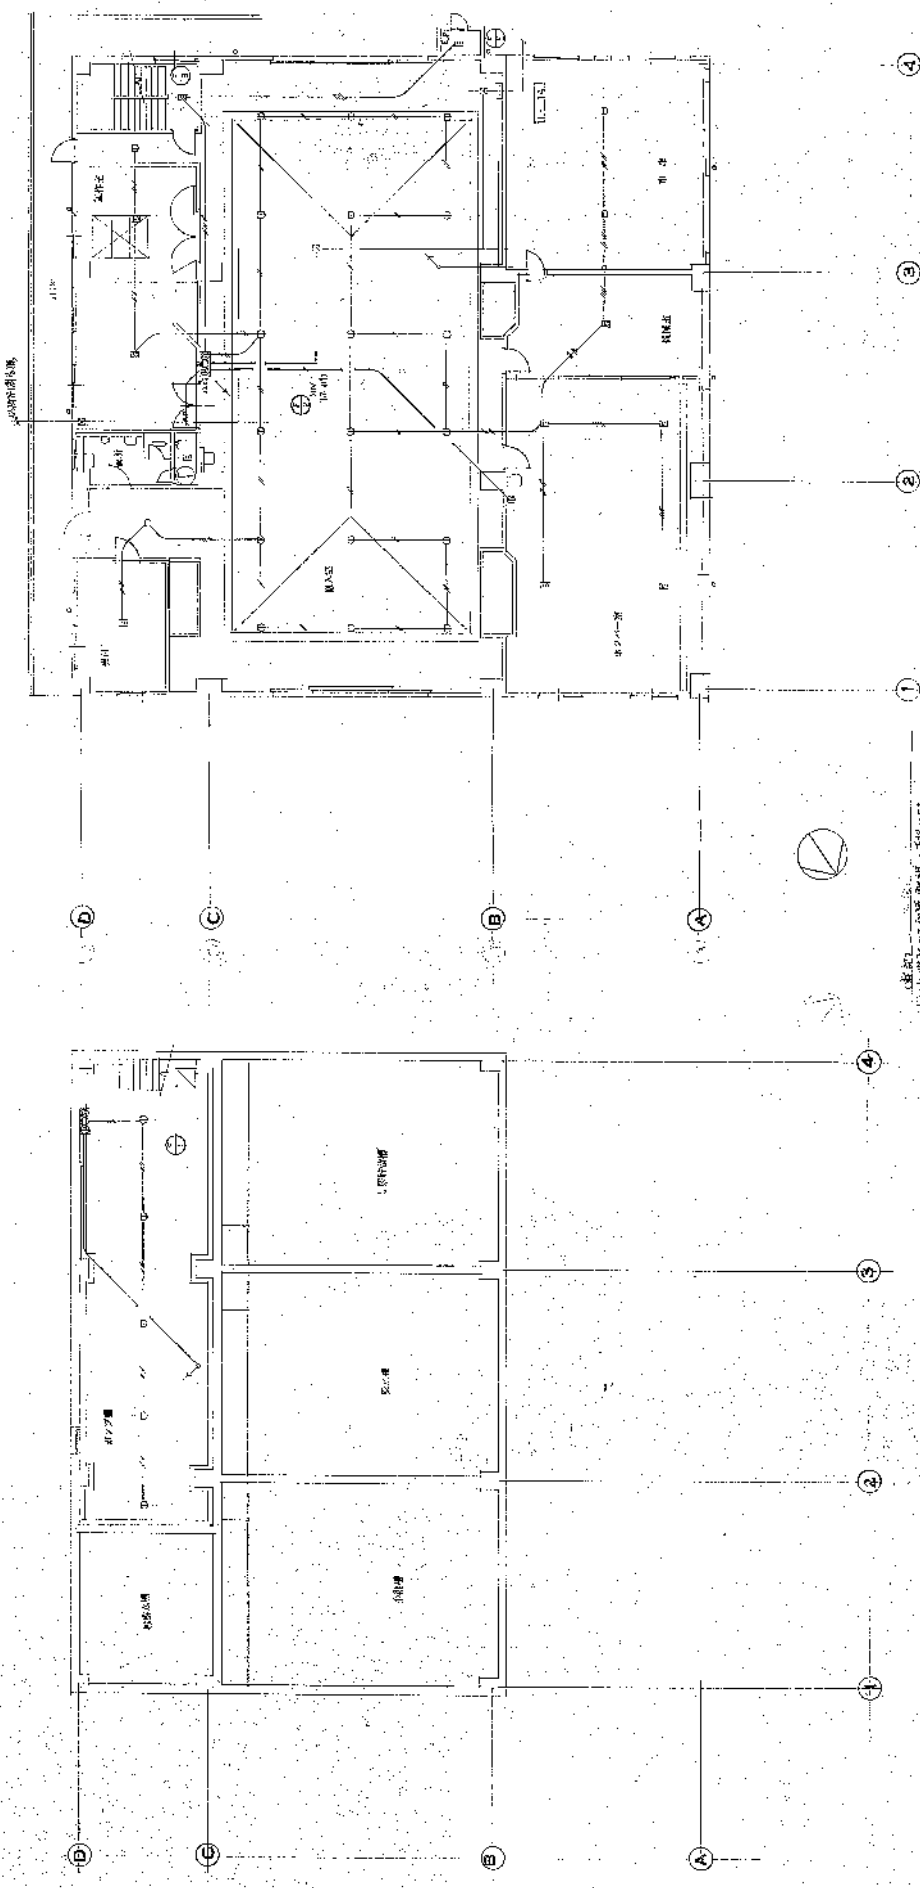
第1階平面図




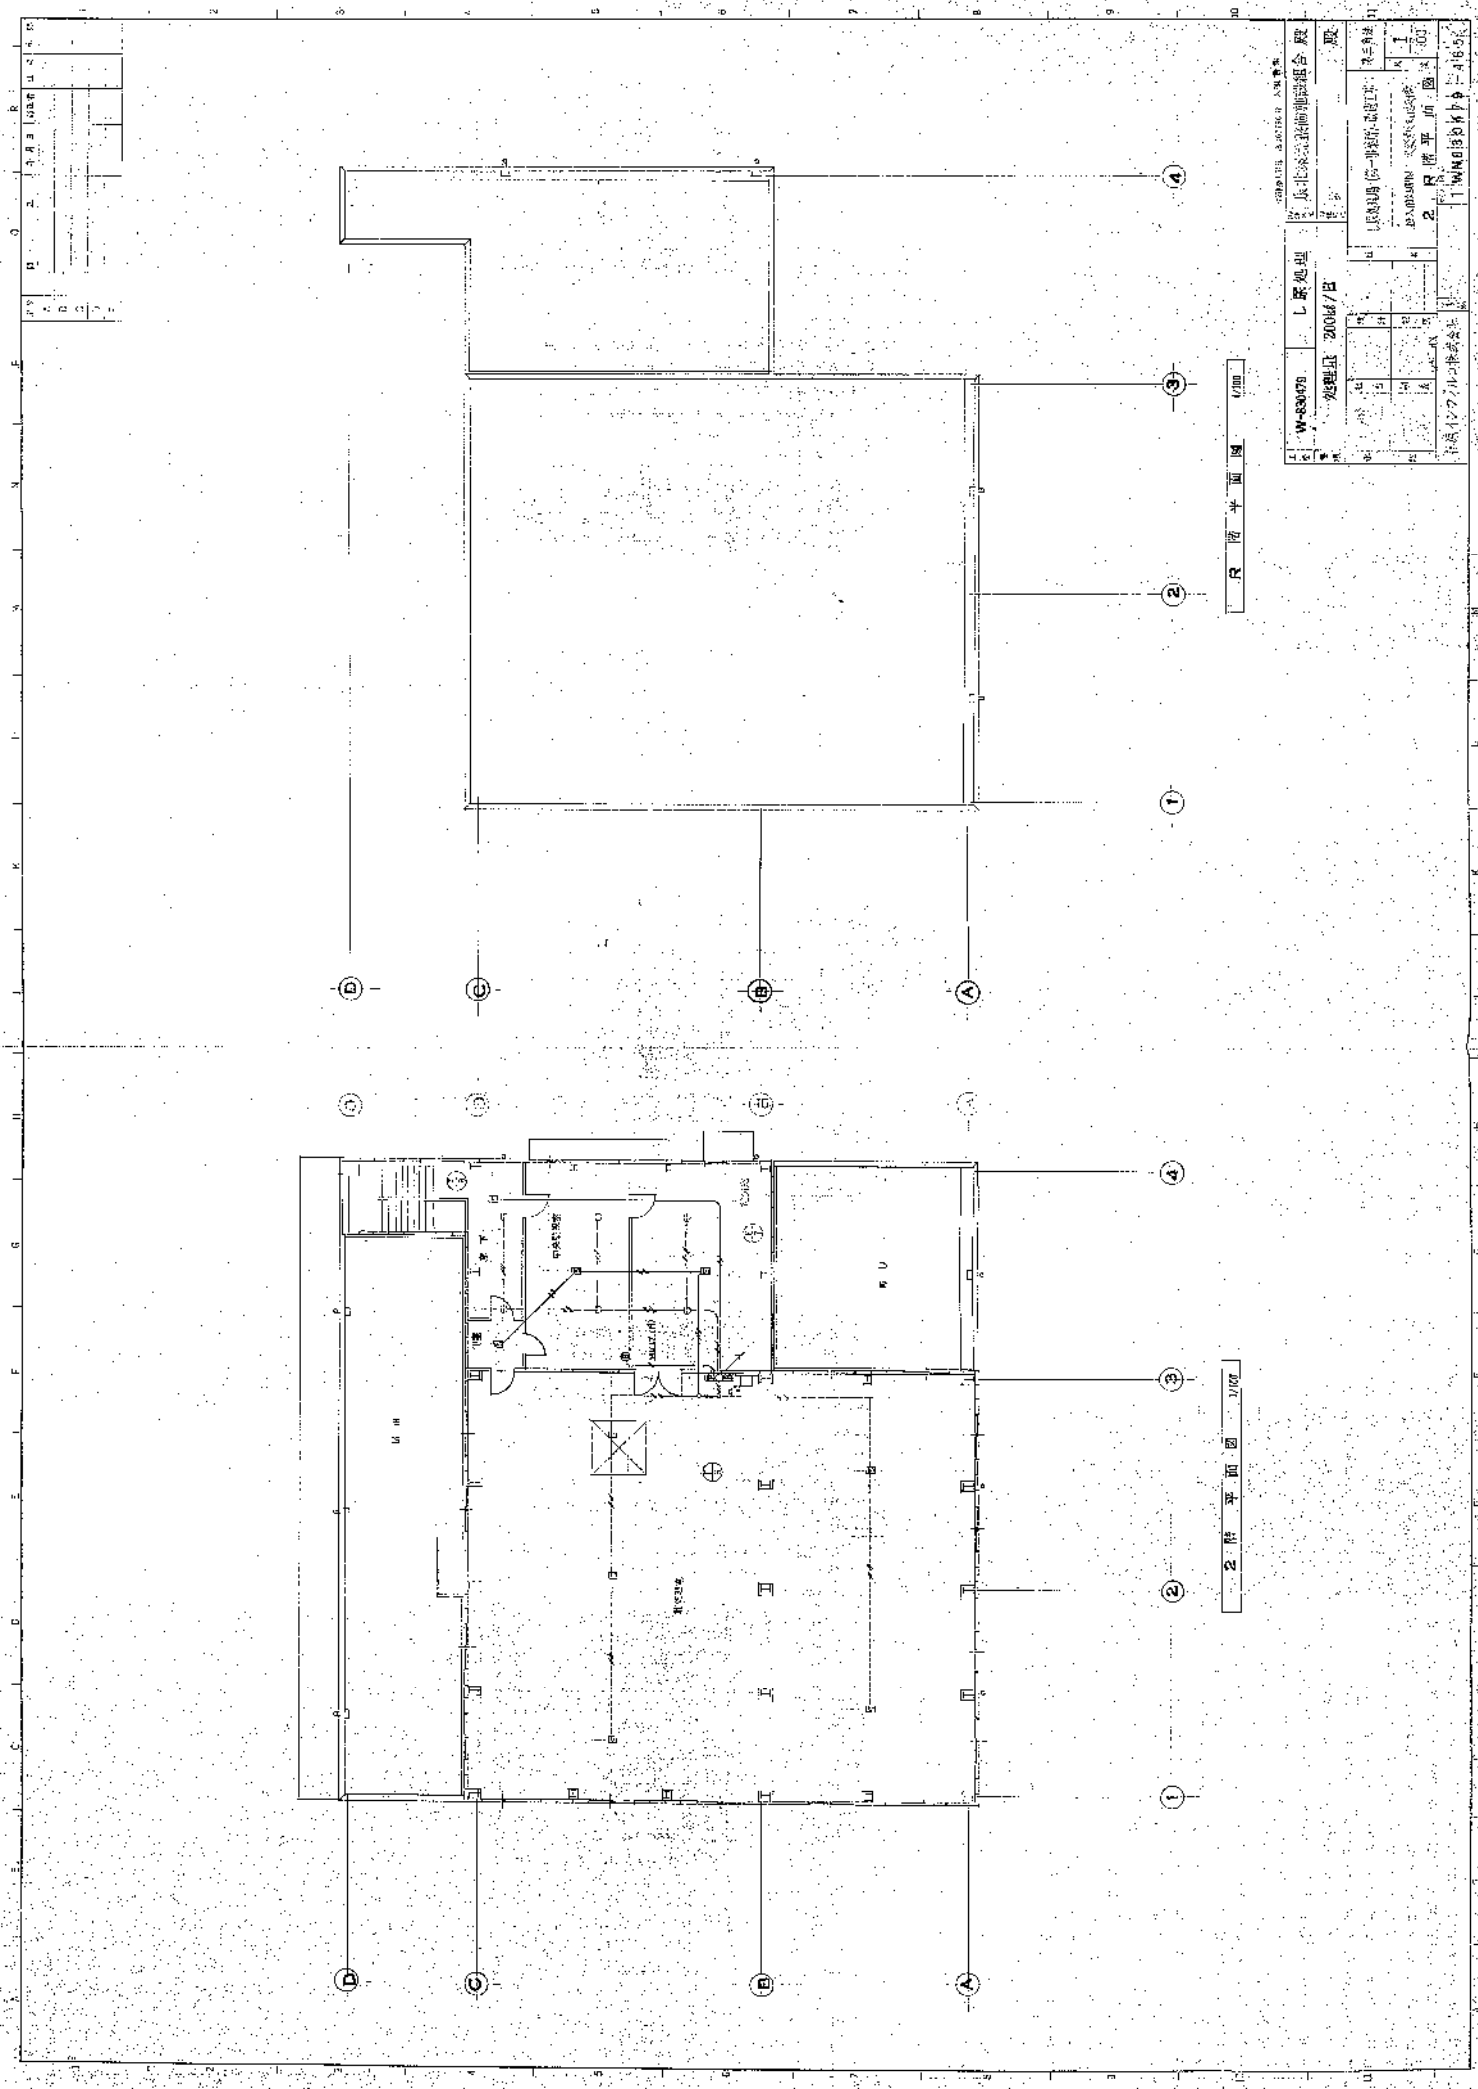


2 階 平 面 図 1/100



1 階 平 面 図 1/100

| | | | |
|---|--|---------|--|
| W-80075 | | 1 階 処 理 | |
| 処理量 200kg/日 | | | |
1 階 平 面 図
1/100 | | | |



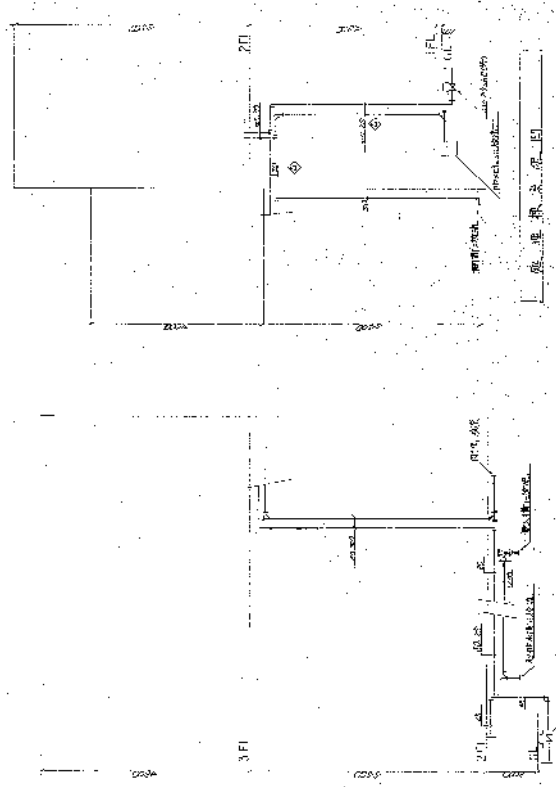[illegible]

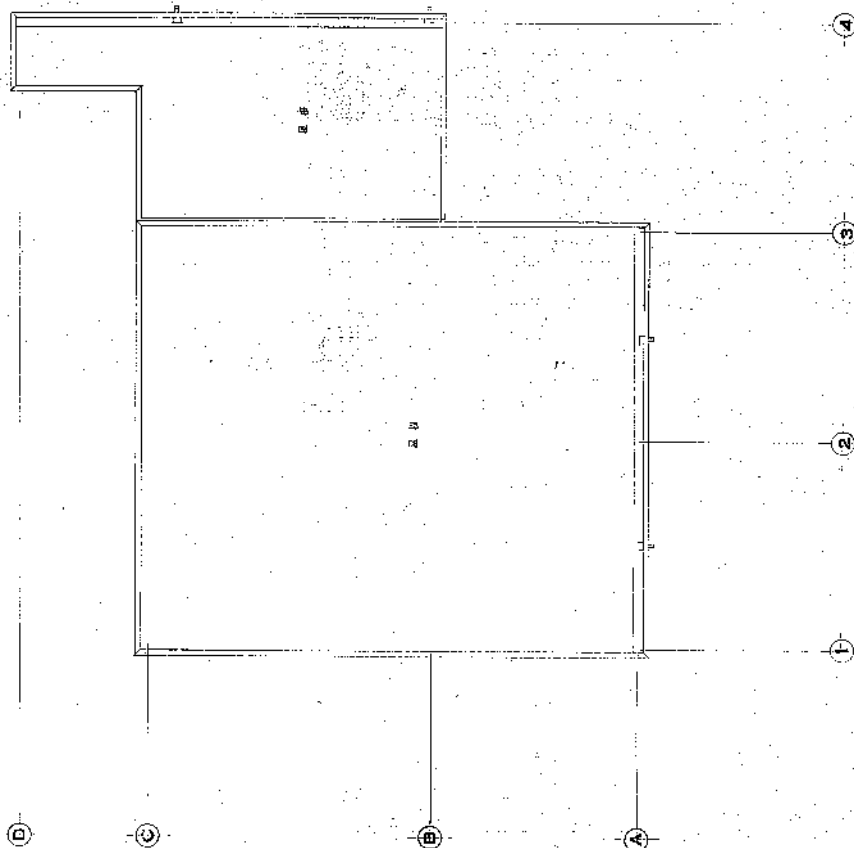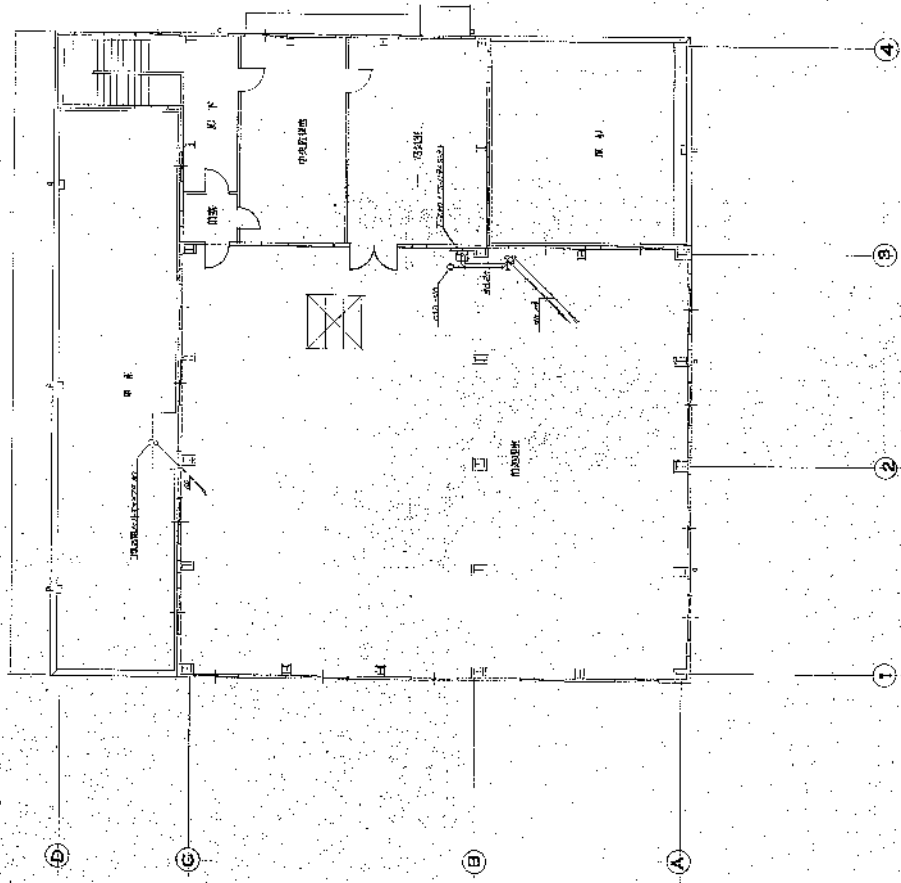
[illegible]


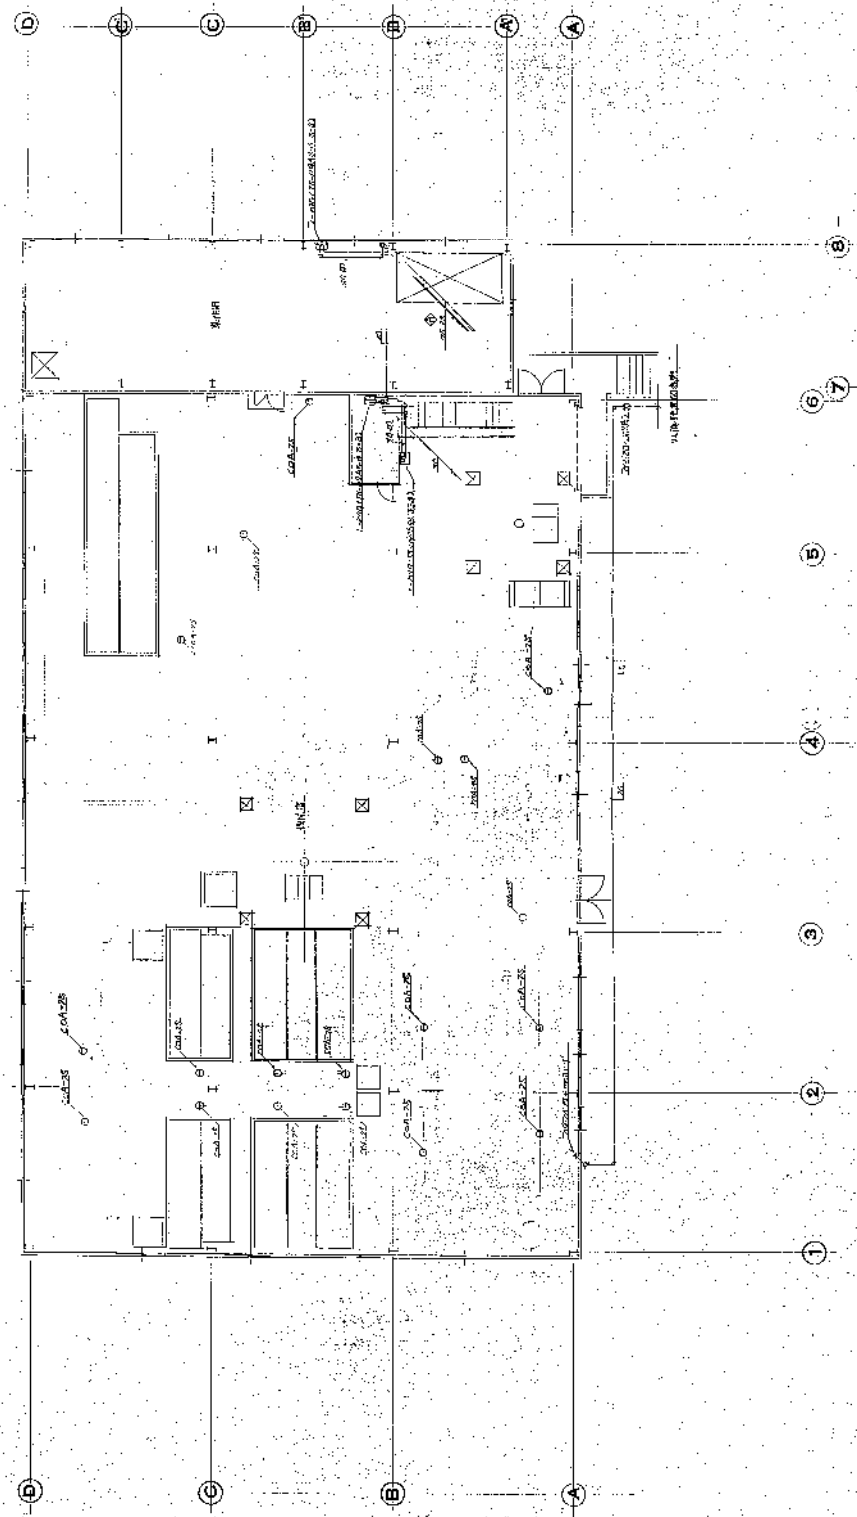



2階平面図 図号 2000



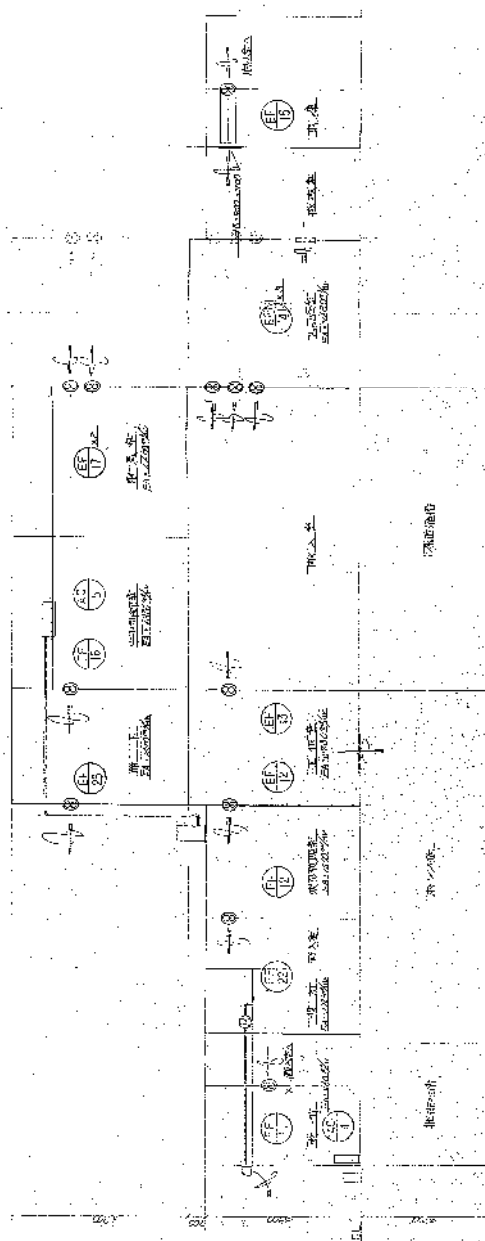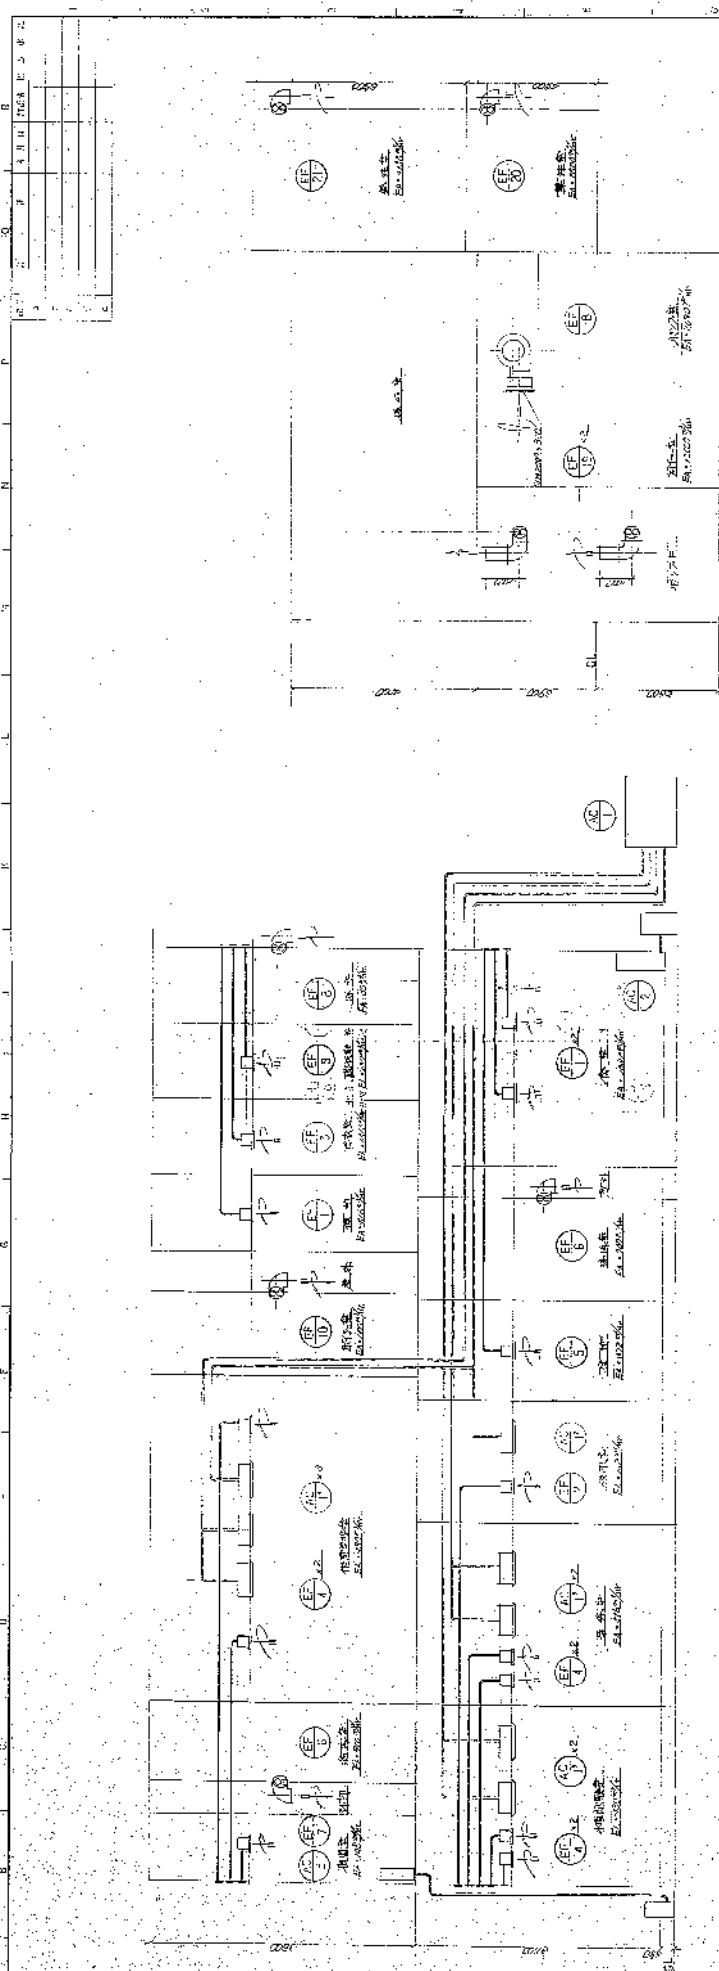
[illegible][illegible][illegible]




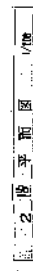[illegible]




[illegible]

